
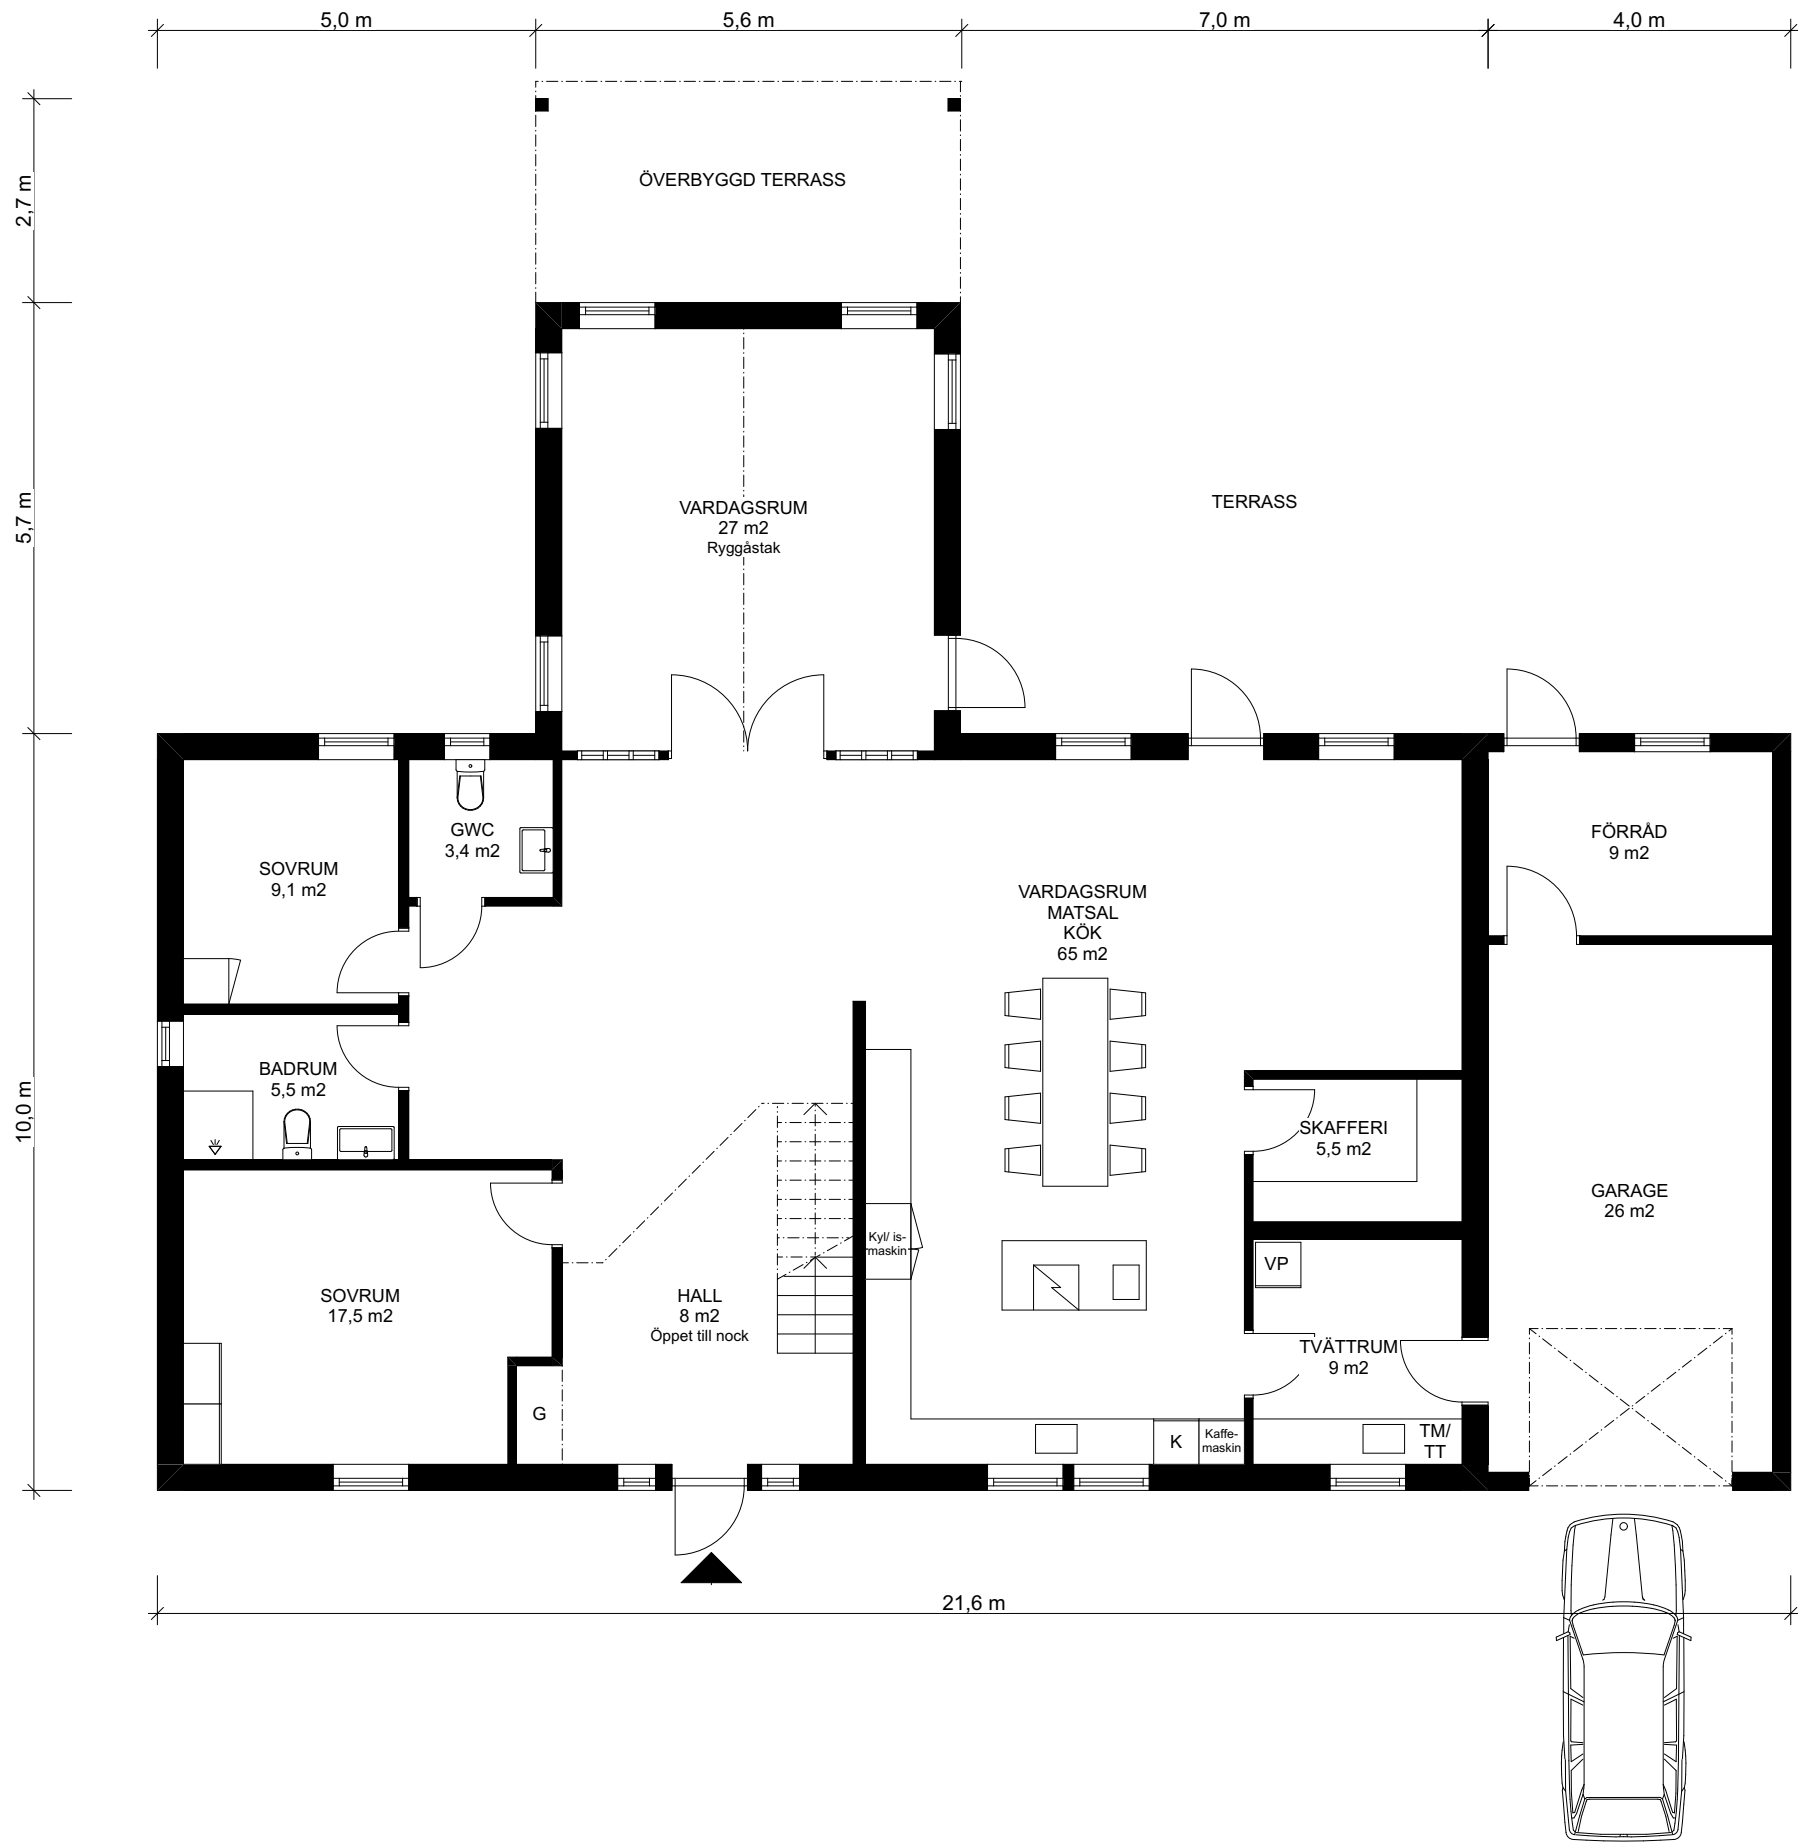


Boarea: 296,5 m²
Biarea: 35,5 m²

Obs:
Ritningar, mått och angivna areor är baserade på bygglovshandlingarna.

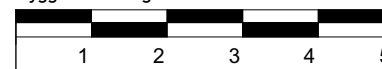

COPYRIGHT
UPPHOVSRÄTTEN TILL DENNA RITNING TILKKOMMER BOUTREDNINGS- OCH MÄKLARFIRMAN HILDING OTTOSSON AB ENLIGT UPPHOVSRÄTTSLAGEN (1960:729). DETTA INNEBÄR ATT INGEN ANNAN ÄN UPPHOVSMANNEN HAR RÄTT ATT NYTTJA DEN ELLER FÖRFOGA ÖVER DENNA RITNING UTAN DENNES TILLSTÄND.

KANEHÖGSV. 22-0, TRELLEBORG
Sörup 3:21, Trelleborgs Kommun


RELATIONSRTNING
OÖVERENSSTÄMMELSER I FÖRHÅLLANDE TILL BYGGNADENS VERKLIGA MÅTT, PLANLÖSNING ETC KAN FÖREKOMMA

PLAN BV

DAT. 2023 08 21 SKALA 1:100 (A3)

OM ARKITEKTUR

info@om-ark.com, tel +46 707 760076

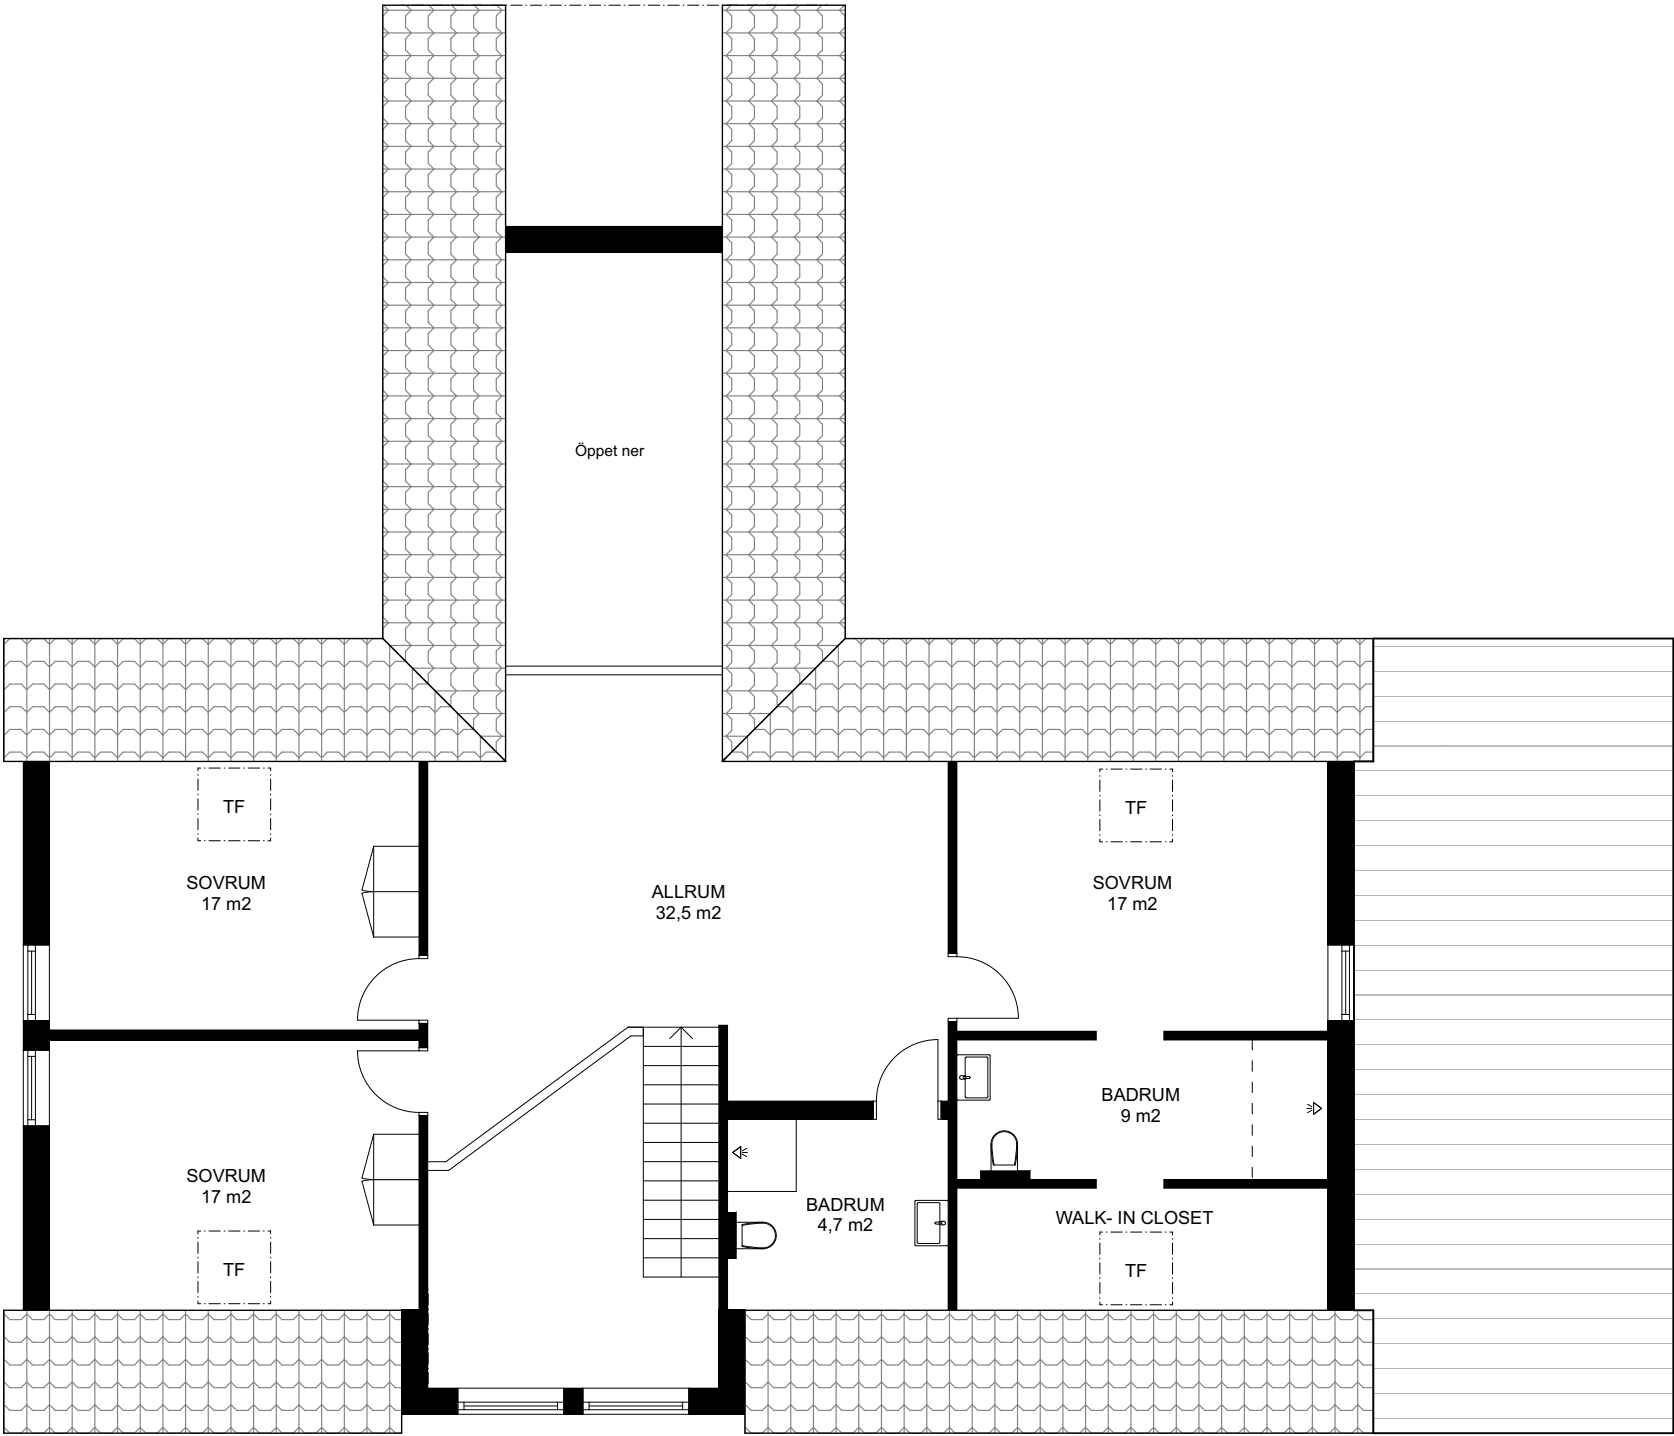

12345

COPYRIGHT
UPPHOVSRÄTTEN TILL DENNA RITNING TILKKOMMER BOUTREDNINGS-
OCH MÄKLARFIRMAN HILDING OTTOSSON AB ENLIGT
UPPHOVSRÄTTSLAGEN (1960:729). DETTA INNEBÄR ATT INGEN ANNAN
ÄN UPPHOVSMANNEN HAR RÄTT ATT NYTTJA DEN ELLER FÖRFOGA
ÖVER DENNA RITNING UTAN DENNES TILLSTÄND.

KANEHÖGSV. 22-0, TRELLEBORG
Sörup 3:21, Trelleborgs Kommun

RELATIONSRITNING
OÖVERENSSTÄMMELSER I FÖRHÅLLANDE TILL BYGGNADENS
VERKLIGA MÅTT, PLANLÖSNING ETC KAN FÖREKOMMA

PLAN ÖV

DAT. 2023 08 21

SKALA 1:100 (A3)

O M

ARKITEKTUR

info@om-ark.com, tel +46 707 760076