



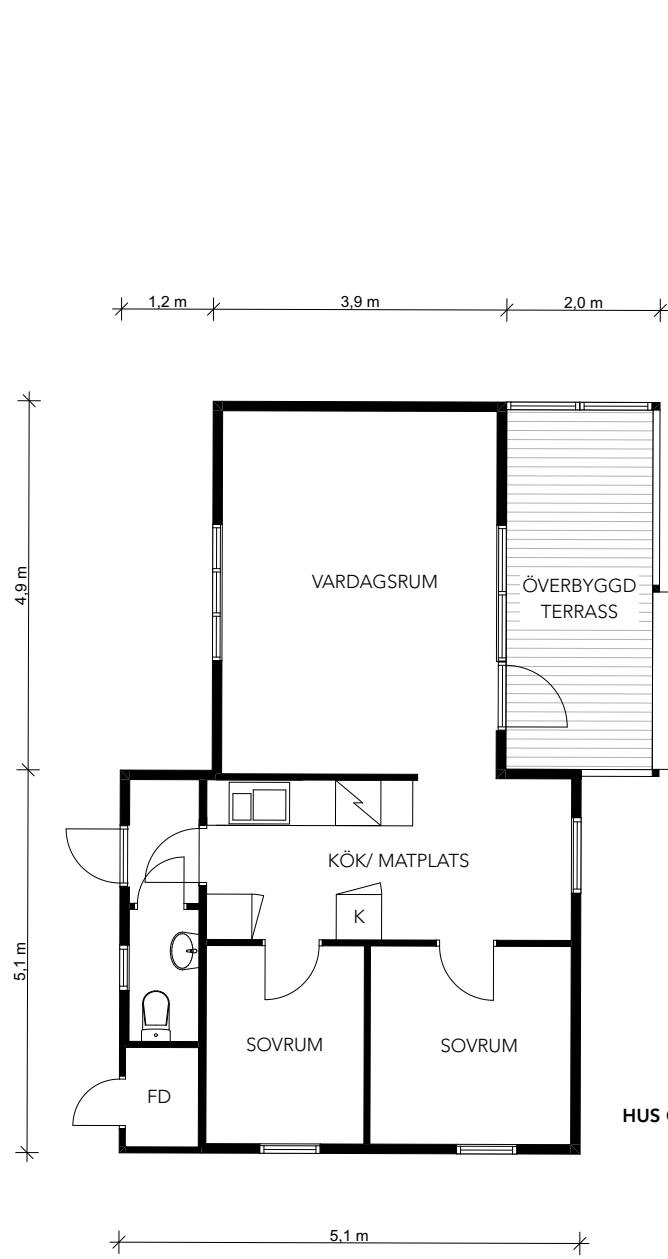

HUS C, BOA 45 m2
Förråd, gäststuga: 10 m2

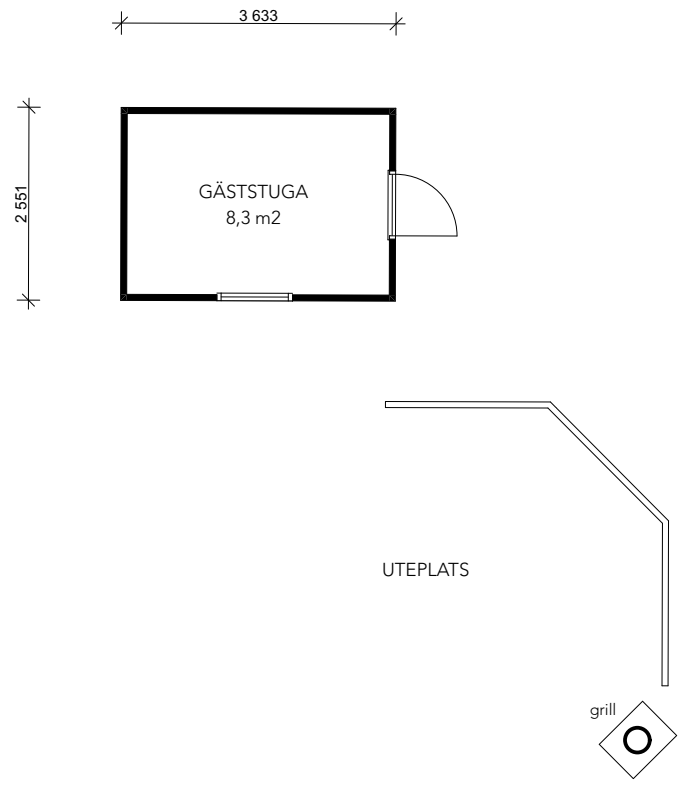

1

2

3

4

5

COPYRIGHT
UPPHOVSRÄTTEN TILL DENNA RITNING TILKKOMMER BOUTREDNINGS- OCH MÄKLARFIRMAN HILDING OTTOSSON AB ENLIGT UPPHOVSRÄTTSLAGEN (1960:729). DETTA INNEBÄR ATT INGEN ANNAN ÄN UPPHOVSMANNEN HAR RÄTT ATT NYTTJA DEN ELLER FÖRFOGA ÖVER DENNA RITNING UTAN DENNES TILLSTÄND.

SKATEHOLMSVÄGEN 40,
BEDDINGESTRAND

RELATIONSRITNING
OOVERENSSTÄMMELSER I FÖRHÅLLANDE TILL BYGGNADENS VERKLIGA MÅTT, PLANLÖSNING ETC KAN FÖREKOMMA

HUS C, PLANRITNING

DAT. 2025 08 28

SKALA 1:100 (A3)

OM

ARKITEKTUR

info@om-ark.com, tel +46 707 760076