

YTOR

BOA: 63 m²

BIA: Källare: 3.8 m²

Uterum: 11.7 m²

Gäststuga

Sovrum: 13.4 m²

Förråd: 5.9 m²

Hilding Ottosson

COPYRIGHT
UPPHOVSRÄTTEN TILL DENNA RITNING TILLKOMMER BOUTREDNINGS-
OCH MÄKLARFIRMAN HILDING OTTOSSON AB ENLIGT
UPPHOVSRÄTTSLAGEN (1960:729). DETTA INNEBÄR ATT INGEN ANNAN
ÄN UPPHOVSMANNEN HAR RÄTT ATT NYTTJA DEN ELLER FÖRFOGA
ÖVER DENNA RITNING UTAN DENNES TILLSTÄND.

BÄRNSTENSVÄGEN 3
BEDDINGESTRAND
TRELLEBORGS KOMMUN


RELATIONSRITNING
ÖVERENSSTÄMMELSER I FÖRHÅLLANDE TILL BYGGNADENS
VERKLIGA MÄTT, PLANLÖSNING ETC KAN FÖREKOMMA



TOMTPLAN

SKALA: 1:200 (A3)

DAT. 2026 - 07 -02

Ritning:
Arkitekt Anders Wallström
a_wallstrom@hotmail.com, tel +46707874361

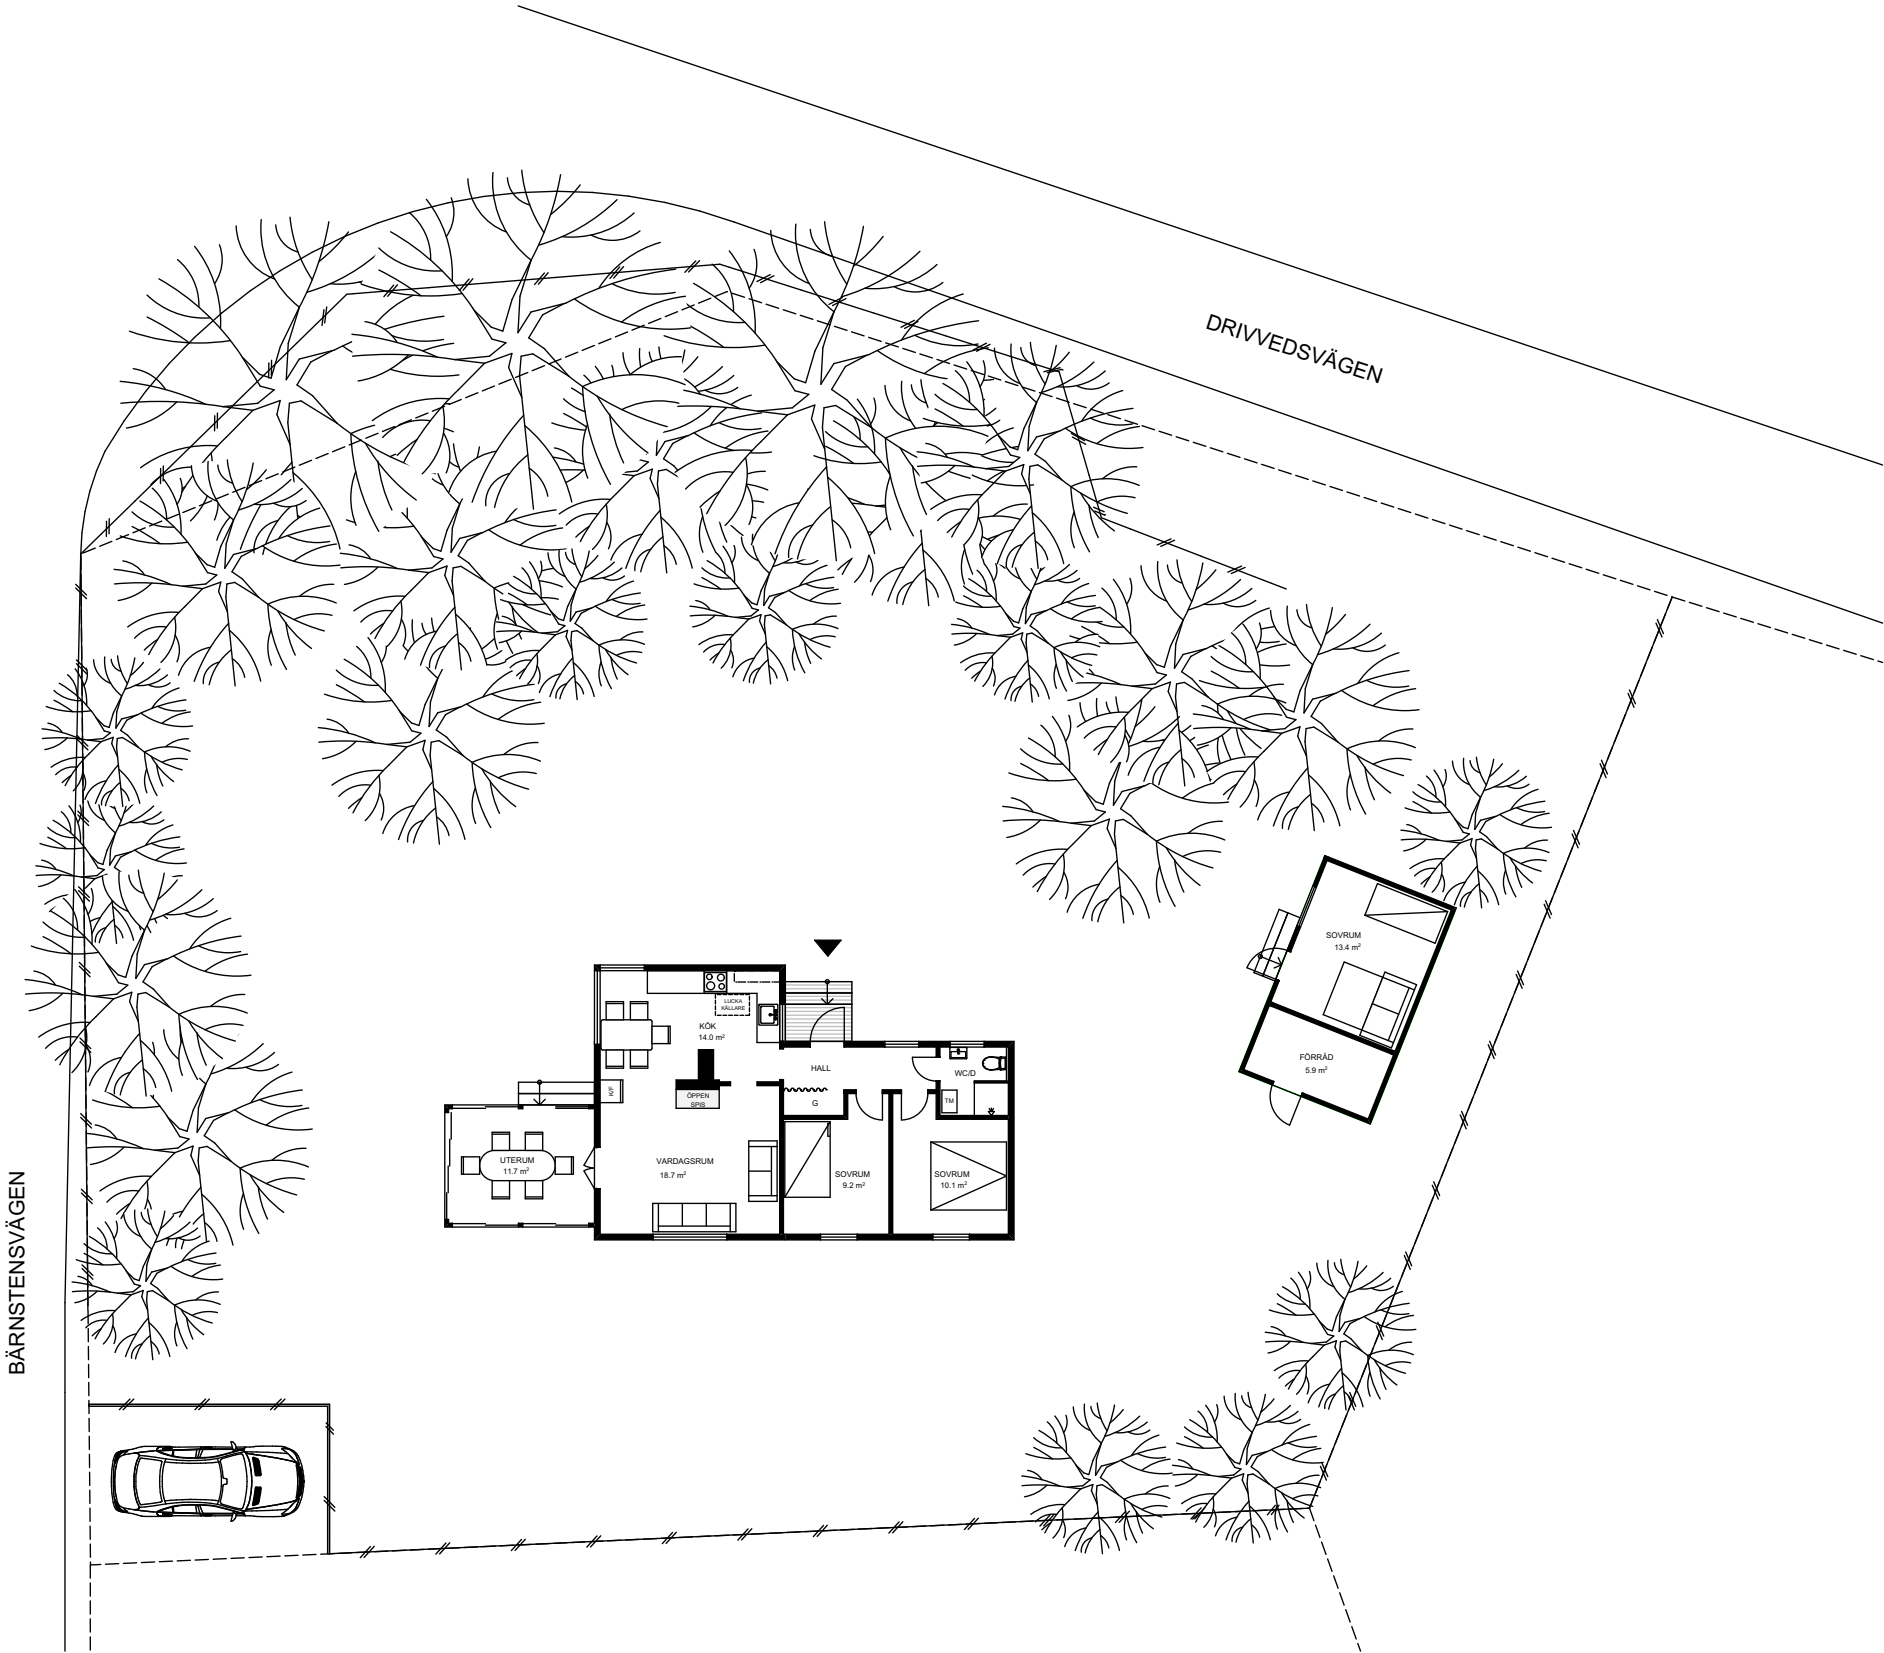

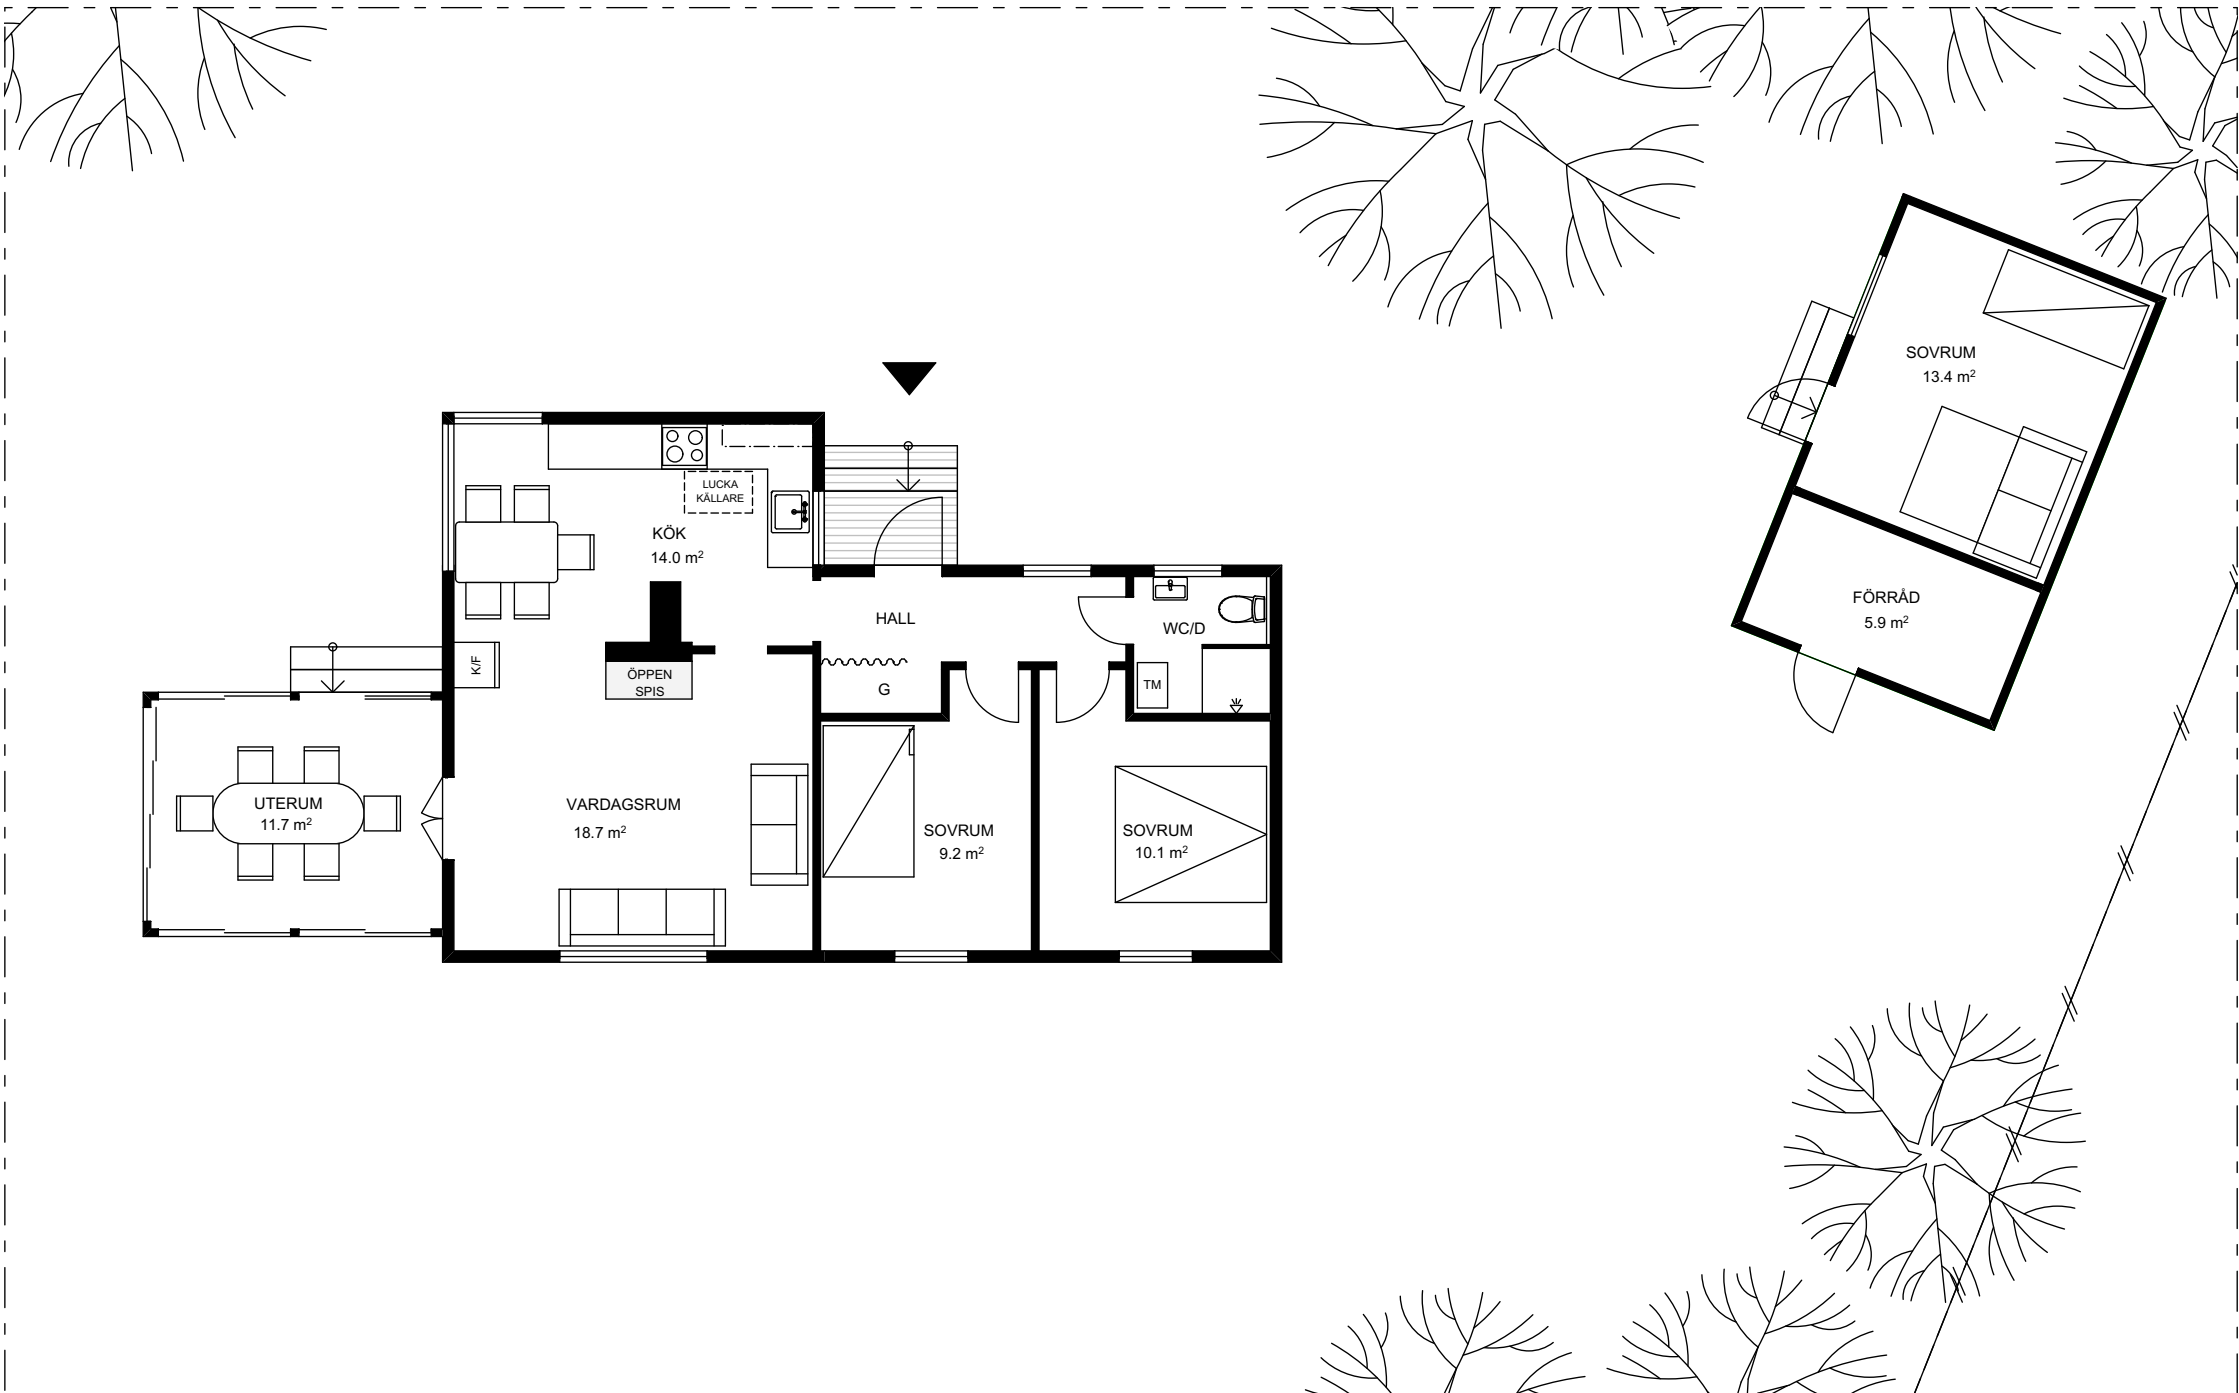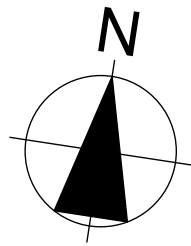

YTOR

BOA: 63 m²

BIA: Källare: 3.8 m²

Uterum: 11.7 m²

Gäststuga

Sovrum: 13.4 m²

Förråd: 5.9 m²

Hilding Ottosson

COPYRIGHT
UPPHOVSRÄTTEN TILL DENNA RITNING TILKKOMMER BOUTREDNINGS-
OCH MÄKLARFIRMAN HILDING OTTOSSEN AB ENLIGT
UPPHOVSRÄTTSLAGEN (1960:729). DETTA INNEBÄR ATT INGEN ANNAN
ÄN UPPHOVSMANNEN HAR RÄTT ATT NYTTJA DEN ELLER FÖRFOGA
ÖVER DENNA RITNING UTAN DENNES TILLSTÄND.

BÄRNSTENSVÄGEN 3
BEDDINGESTRAND
TRELLEBORGS KOMMUN


RELATIONSRTNING
ÖÖVERENSSTÄMMELSER I FÖRHÅLLANDE TILL BYGGNADENS
VERKLIGA MÄTT, PLANÖSNING ETC KAN FÖREKOMMA

BOTTENPLAN

SKALA: 1:100 (A3)



DAT. 2026 - 07 -02

Ritning:
Arkitekt Anders Wallström
a_wallstrom@hotmail.com, tel +46707874361

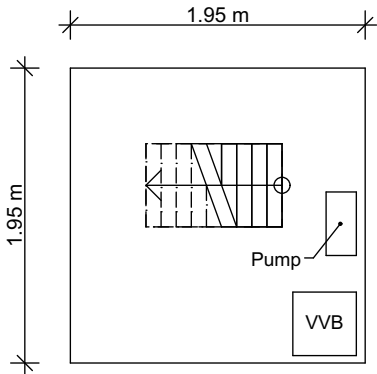

KÄLLARE

Nås via lucka i köksgolvet

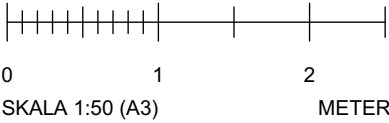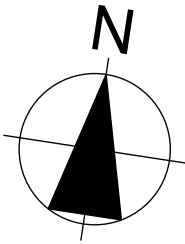

YTOR

BIA - Källare: 3.8 m²

Hilding Ottosson

COPYRIGHT
UPPHOVSRÄTTEN TILL DENNA RITNING TILLKOMMER BOUTREDNINGS-
OCH MÄKLARFIRMAN HILDING OTTOSSON AB ENLIGT
UPPHOVSRÄTTSLAGEN (1986:729). DETTA INNEBÄR ATT INGEN ANNAN
ÄN UPPHOVSMANNEN HAR RÄTT ATT NYTTJA DEN ELLER FÖRFOGA
ÖVER DENNA RITNING UTAN DENNES TILLSTÄND.

BÄRNSTENSVÄGEN 3
BEDDINGESTRAND
TRELLEBORGS KOMMUN

RELATIONSRITNING
ÖÖVERENSSTÄMMELSER I FÖRHÅLLANDE TILL BYGGNADENS
VERKLIGA MÅTT, PLANLÖSNING ETC KAN FÖREKOMMA

KÄLLARPLAN

SKALA: 1:50 (A3)

DAT. 2026 - 07 -02

Ritning:
Arkitekt Anders Wallström
a_wallstrom@hotmail.com, tel +46707874361