
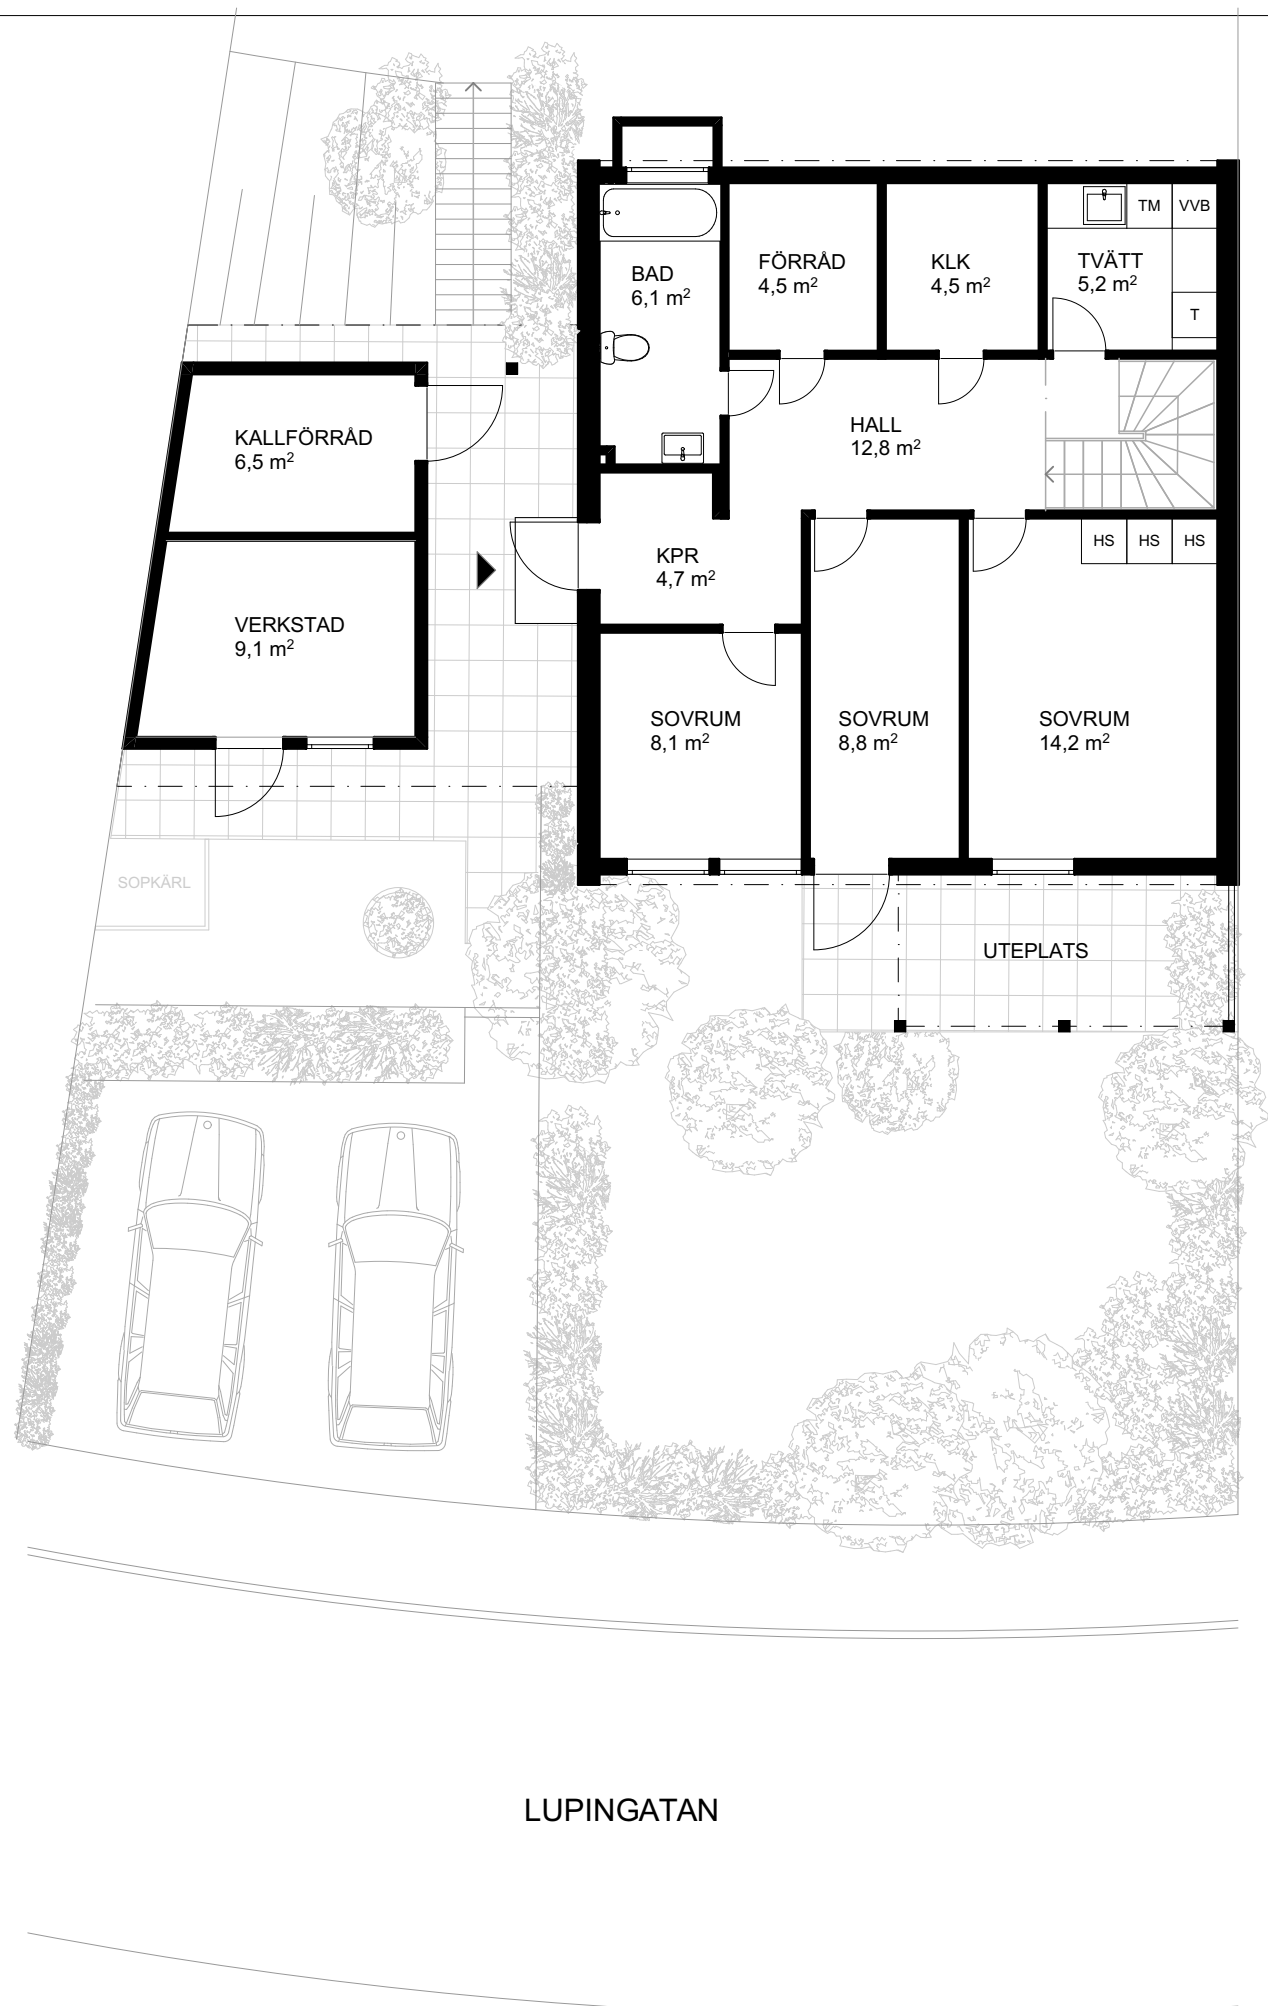


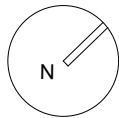

LUPINGATAN

Hilding Ottosson

LUPINGATAN 8
SVEDALA

RELATIONSRITNING
OÖVERENSSTÄMMELSER I FÖRHÅLLANDE TILL
BYGGNADENS VERKLIGA MÅTT, PLANLÖSNING ETC KAN
FÖREKOMMA

ENTRÉPLAN
SKALA 1:100 (A3) DATUM 2026 - 07 - 08

BOAREA: 146 kvm
BIAREA: 20 kvm
TOMTAREA: 441 kvm


ARKITEKT
FRIDA HELLMARK

0763 - 20 20 51
fridaemmy.hellmark@gmail.com

COPYRIGHT
UPPHOVSRÄTTEN TILL DENNA RITNING TILLKOMMER
BOUTREDNINGS- OCH MÄKLARFIRMAN HILDING OTTOSSON
AB ENLIGT UPPHOVSRÄTTSLAGEN (1960:729). DETTA
INNEBÄR ATT INGEN ANNAN ÄN UPPHOVSMANNEN HAR RÄTT
ATT NYTTJA DEN ELLER FÖRFOGA ÖVER DENNA RITNING
UTAN DENNES TILLSTÄND.



ENTRÉPLAN

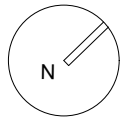

FÖRRAD
5,0 m²

UTEPLATS

HS

K/F

KÖK
16,3 m²

HALL
14,9 m²

WC
2,7 m²

HS

VARDAGSRUM
36,9 m²

BALKONG

Hilding Ottosson

LUPINGATAN 8 SVEDALA

RELATIONSRITNING

OÖVERENSSTÄMMELSER I FÖRHÅLLANDE TILL
BYGGNADENS VERKLIGA MÅTT, PLANLÖSNING ETC KAN
FÖREKOMMA

ÖVRE PLAN

SKALA 1:100 (A3)

DATUM 2026 - 07 - 08

BOAREA: 146 kvm
BIAREA: 20 kvm

TOMTAREA: 441 kvm

ARKITEKT

FRIDA HELLMARK

0763 - 20 20 51

fridaemmy.hellmark@gmail.com

COPYRIGHT

UPPHOVS RÄTTEN TILL DENNA RITNING TILLKOMMER
BOUTREDNINGS- OCH MÄKLARFIRMAN HILDING OTTOSSON
AB ENLIGT UPPHOVS RÄTTSLAGEN (1960:729). DETTA
INNEBÄR ATT INGEN ANNAN ÄN UPPHOVSMANNEN HAR RÄTT
ATT NYTTJA DEN ELLER FÖRFOGA ÖVER DENNA RITNING
UTAN DENNES TILLSTÄND.