
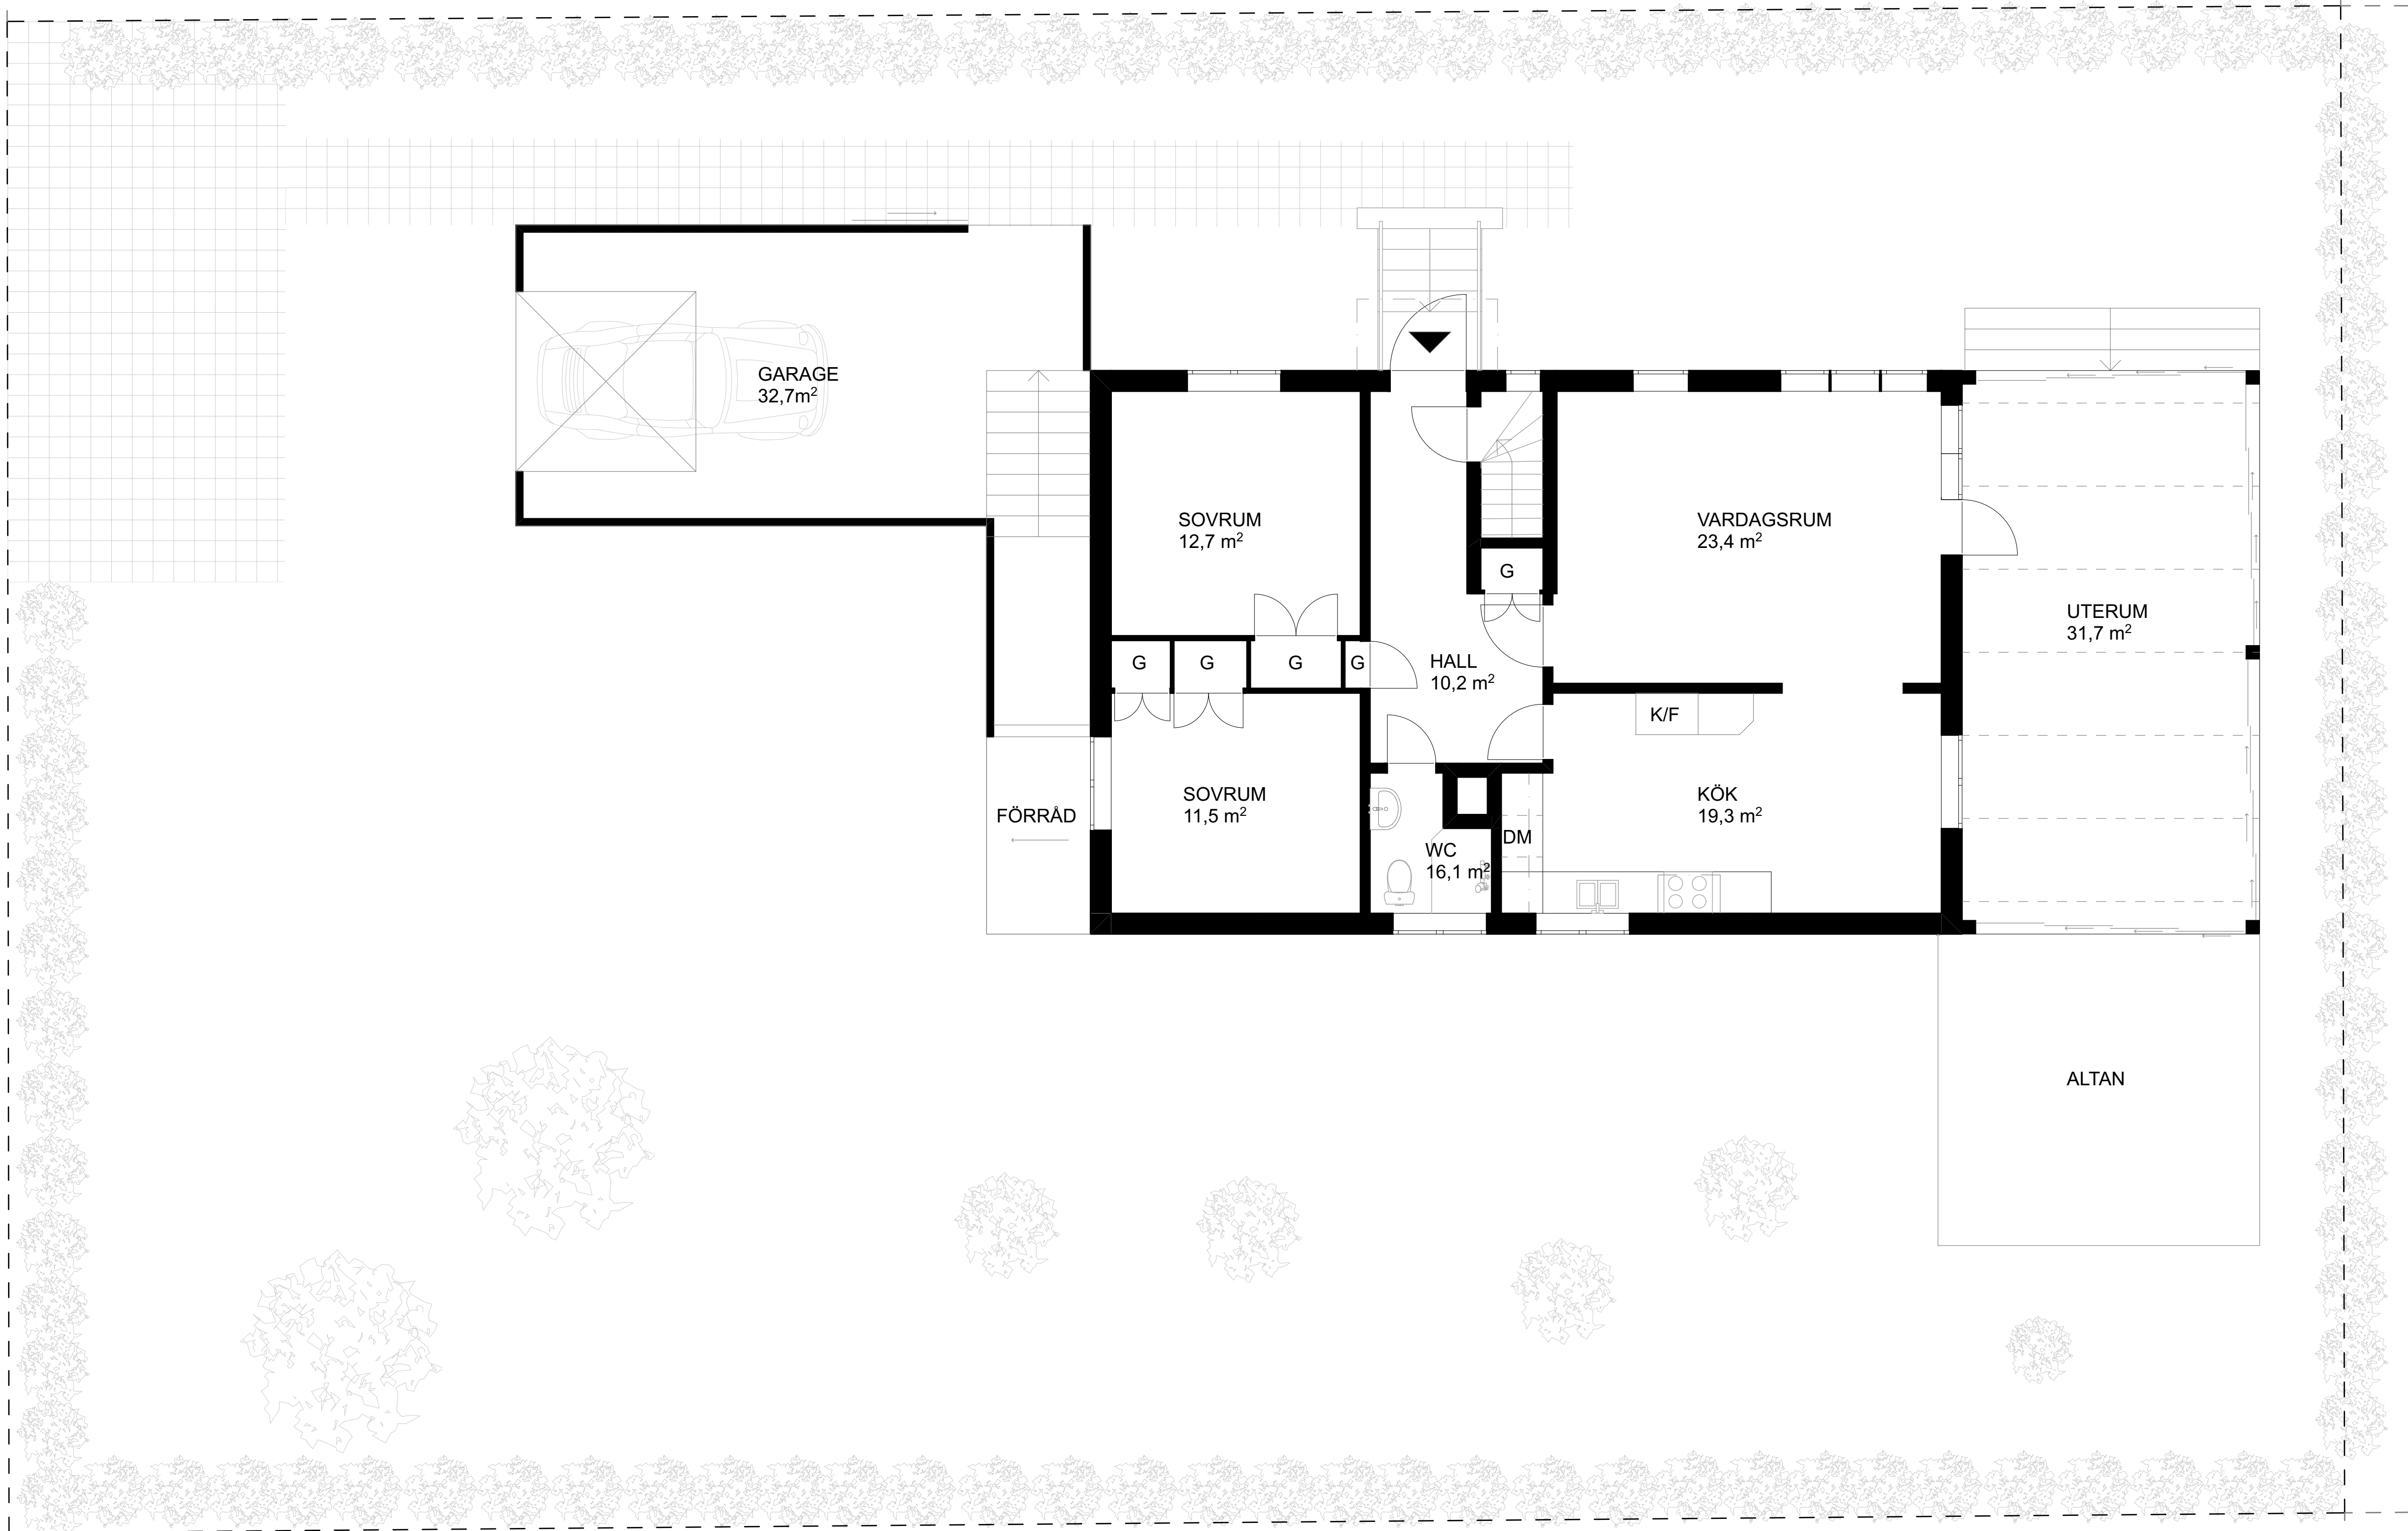


SVEAGATAN

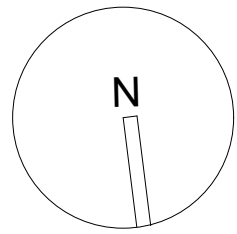

Hilding Ottosson

SVEAGATAN 15
SVEDALA

RELATIONSRITNING

OÖVERENSSTÄMMELSER I FÖRHÅLLANDE TILL
BYGGNADENS VERKLIGA MÅTT, PLANLÖSNING
ETC KAN FÖREKOMMA

SITUATIONSPLAN

DATUM 2026 - 08 - 18

BOAREA: 90,4 m²

BIAREA (UTERUM): 31,7 m²
BIAREA (KÄLLARE): 90,4 m²
BIAREA (GARAGE): 32,7 m²

TOTAL BIAREA: 154,8 m²

ARKITEKT



FRIDA HELLMARK

0763 - 20 20 51

fridaemmy.hellmark@gmail.com

COPYRIGHT

UPPHOVSRÄTTEN TILL DENNA RITNING
TILLKOMMER BOUTREDNINGS- OCH
MÄKLARFIRMAN HILDING OTTOSSON AB ENLIGT
UPPHOVSRÄTTSLAGEN (1960:729). DETTA
INNEBÄR ATT INGEN ANNAN ÄN
UPPHOVSMANNEN HAR RÄTT ATT NYTTJA DEN
ELLER FÖRFOGA ÖVER DENNA RITNING UTAN
DENNES TILLSTÄND.

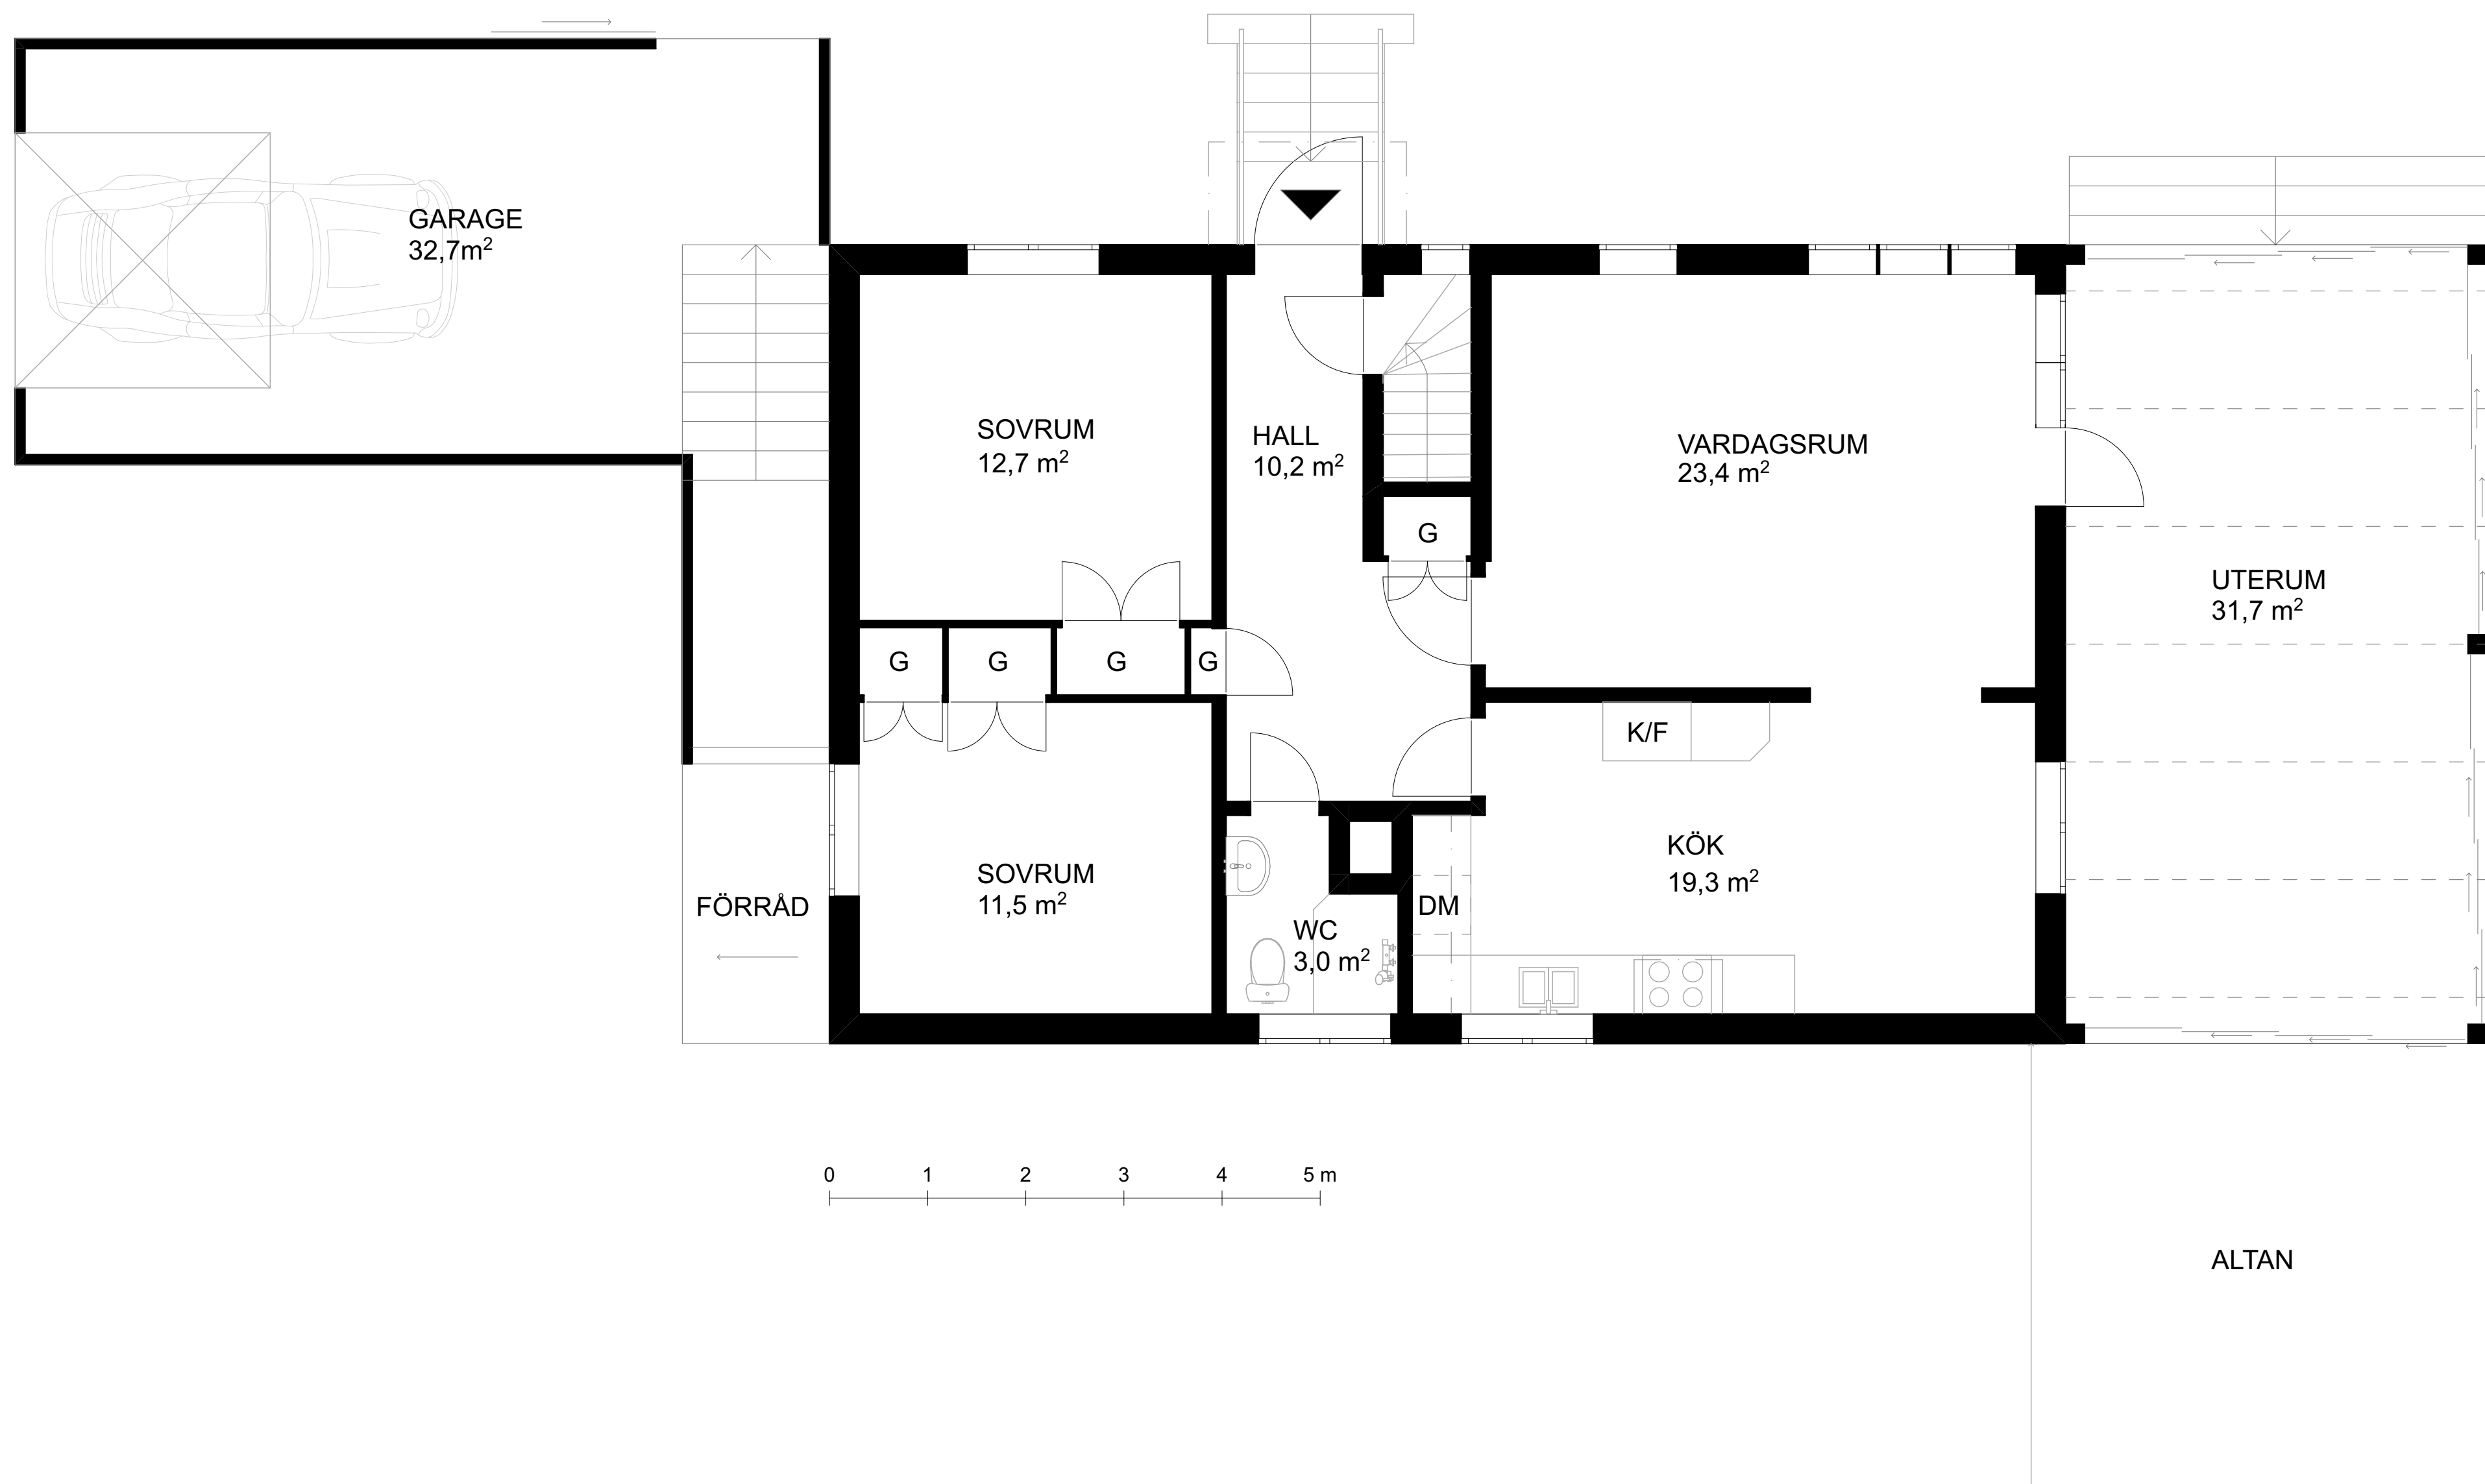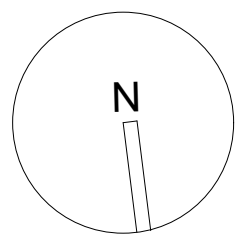

Hilding Ottosson

SVEAGATAN 15
SVEDALA

RELATIONSRITNING

OÖVERENSSTÄMMELSER I FÖRHÅLLANDE TILL
BYGGNADENS VERKLIGA MÅTT, PLANLÖSNING
ETC KAN FÖREKOMMA

ENTRÉPLAN

SKALA 1:100 (A3)

DATUM 2026 - 08 - 18

BOAREA: 90,4 m²

BIAREA (UTERUM): 31,7 m²
BIAREA (KÄLLARE): 90,4 m²
BIAREA (GARAGE): 32,7 m²

TOTAL BIAREA: 154,8 m²

ARKITEKT



FRIDA HELLMARK

0763 - 20 20 51

fridaemmy.hellmark@gmail.com

COPYRIGHT

UPPHOVSRÄTTEN TILL DENNA RITNING
TILLKOMMER BOUTREDNINGS- OCH
MÄKLARFIRMAN HILDING OTTOSSON AB ENLIGT
UPPHOVSRÄTTSLAGEN (1960:729). DETTA
INNEBÄR ATT INGEN ANNAN ÄN
UPPHOVSMANNEN HAR RÄTT ATT NYTTJA DEN
ELLER FÖRFOGA ÖVER DENNA RITNING UTAN
DENNES TILLSTÅND.

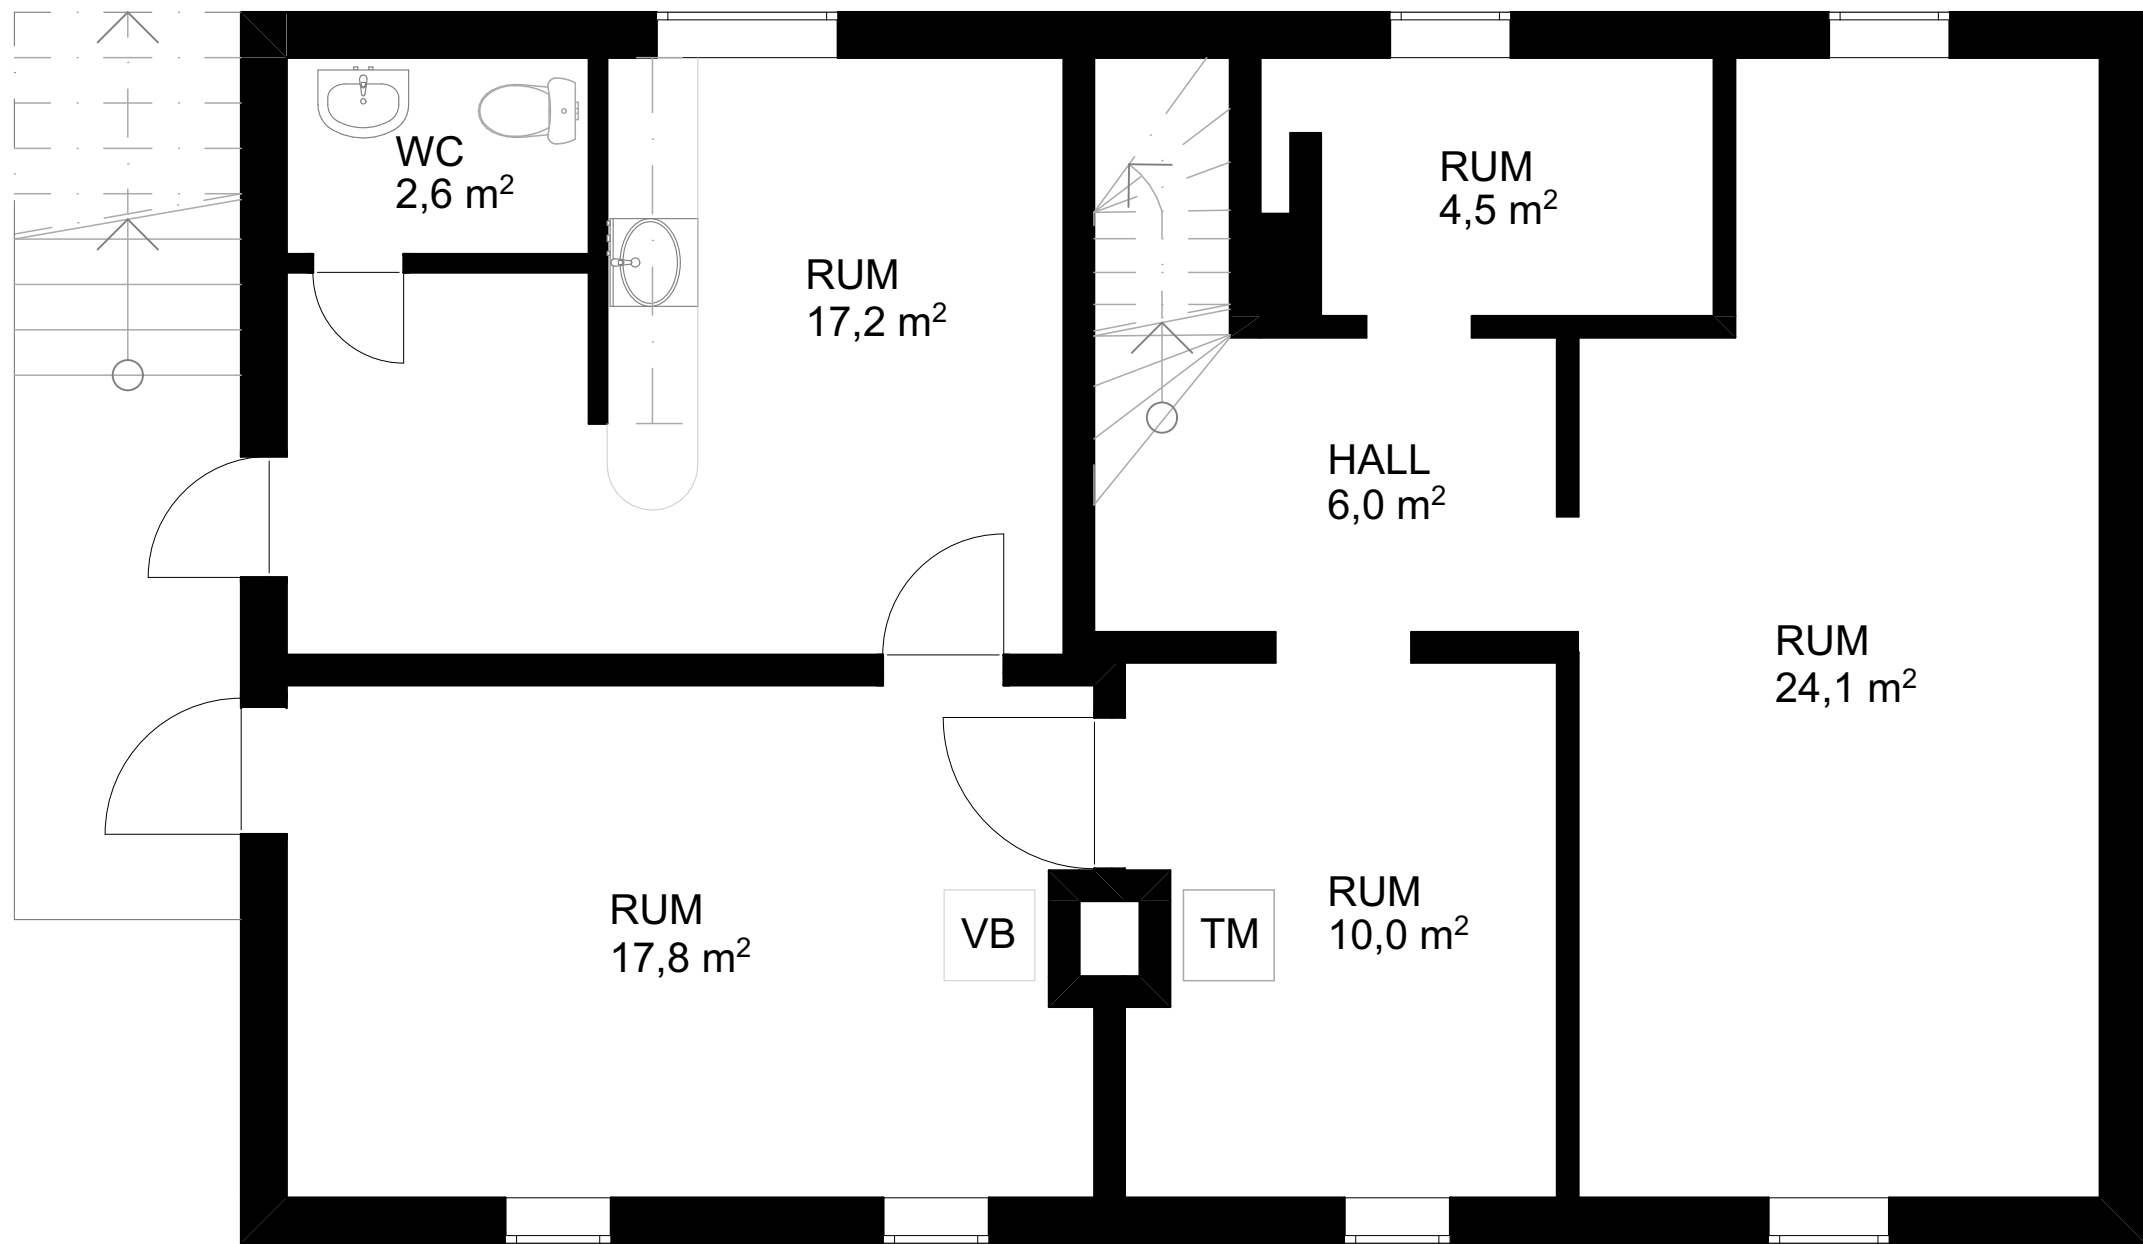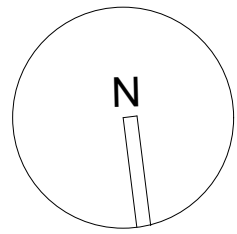

Hilding Ottosson

SVEAGATAN 15 SVEDALA

RELATIONSRITNING

OÖVERENSSTÄMMELSER I FÖRHÅLLANDE TILL
BYGGNADENS VERKLIGA MÅTT, PLANLÖSNING
ETC KAN FÖREKOMMA

KÄLLARPLAN

SKALA 1:100 (A3)

DATUM 2026 - 08 - 18

BIAREA KÄLLARE: 90,4 m²

ARKITEKT
FRIDA HELLMARK

0763 - 20 20 51
fridaemmy.hellmark@gmail.com

COPYRIGHT

UPPHOVSRÄTTEN TILL DENNA RITNING
TILLKOMMER BOUTREDNINGS- OCH
MÄKLARFIRMAN HILDING OTTOSSON AB ENLIGT
UPPHOVSRÄTTSLAGEN (1960:729). DETTA
INNEBÄR ATT INGEN ANNAN ÄN
UPPHOVSMANNEN HAR RÄTT ATT NYTTJA DEN
ELLER FÖRFOGA ÖVER DENNA RITNING UTAN
DENNES TILLSTÄND.