
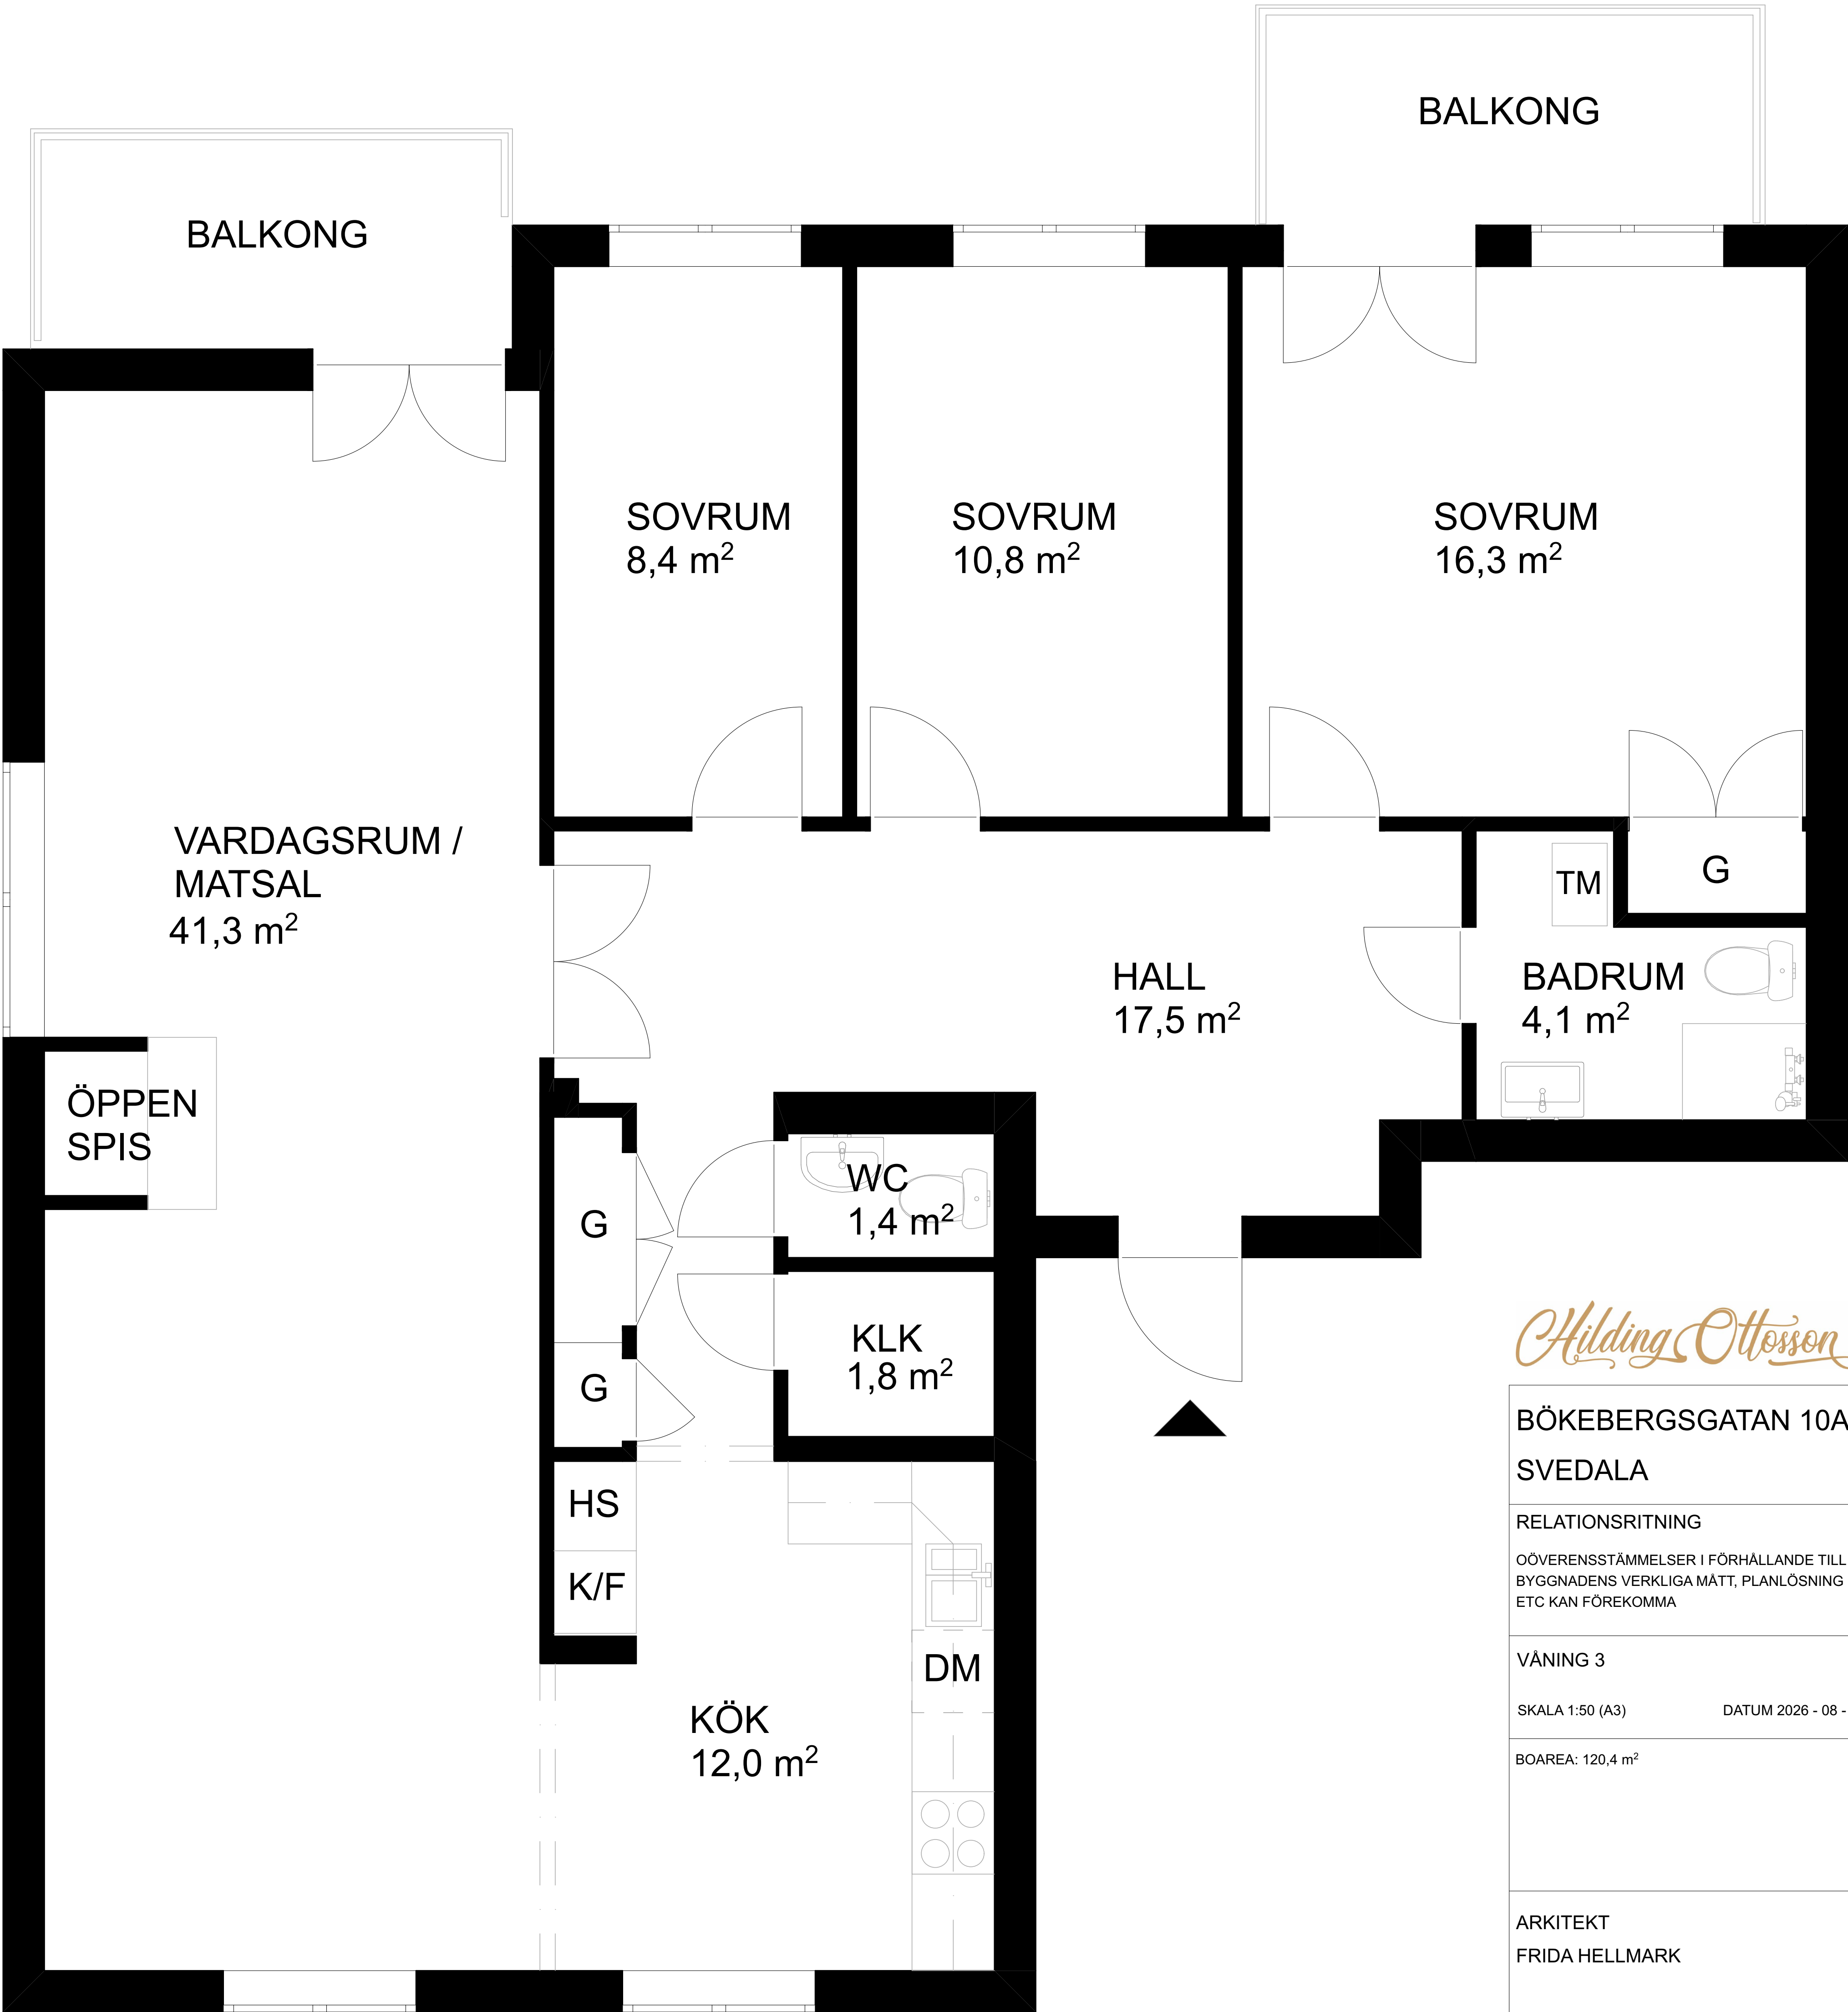


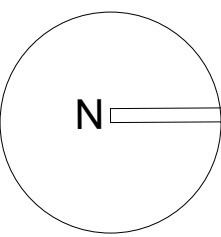

Hilding Ottosson

BÖKEBERGSGATAN 10A
SVEDALA

RELATIONSritning

OÖVERENSSTÄMMELSER I FÖRHÅLLANDE TILL
BYGGNADENS VERKLIGA MÅTT, PLANLÖSNING
ETC KAN FÖREKOMMA

VÅNING 3

SKALA 1:50 (A3)

DATUM 2026 - 08 - 17

BOAREA: 120,4 m²

ARKITEKT
FRIDA HELLMARK

0763 - 20 20 51
fridaemmy.hellmark@gmail.com

COPYRIGHT

UPPHOVSÄTTEN TILL DENNA RITNING TILLKOMMER
BOUTREDNINGS- OCH MÄKLARFIRMAN HILDING
OTTOSSON AB ENLIGT UPPHOVSÄTTSLAGEN
(1960:729). DETTA INNEBÄR ATT INGEN ANNAN ÄN
UPPHOVSÄTTSMANNEN HAR RÄTT ATT NYTTJA DEN ELLER
FÖRFOGA ÖVER DENNA RITNING UTAN DENNES
TILLSTÄND.