
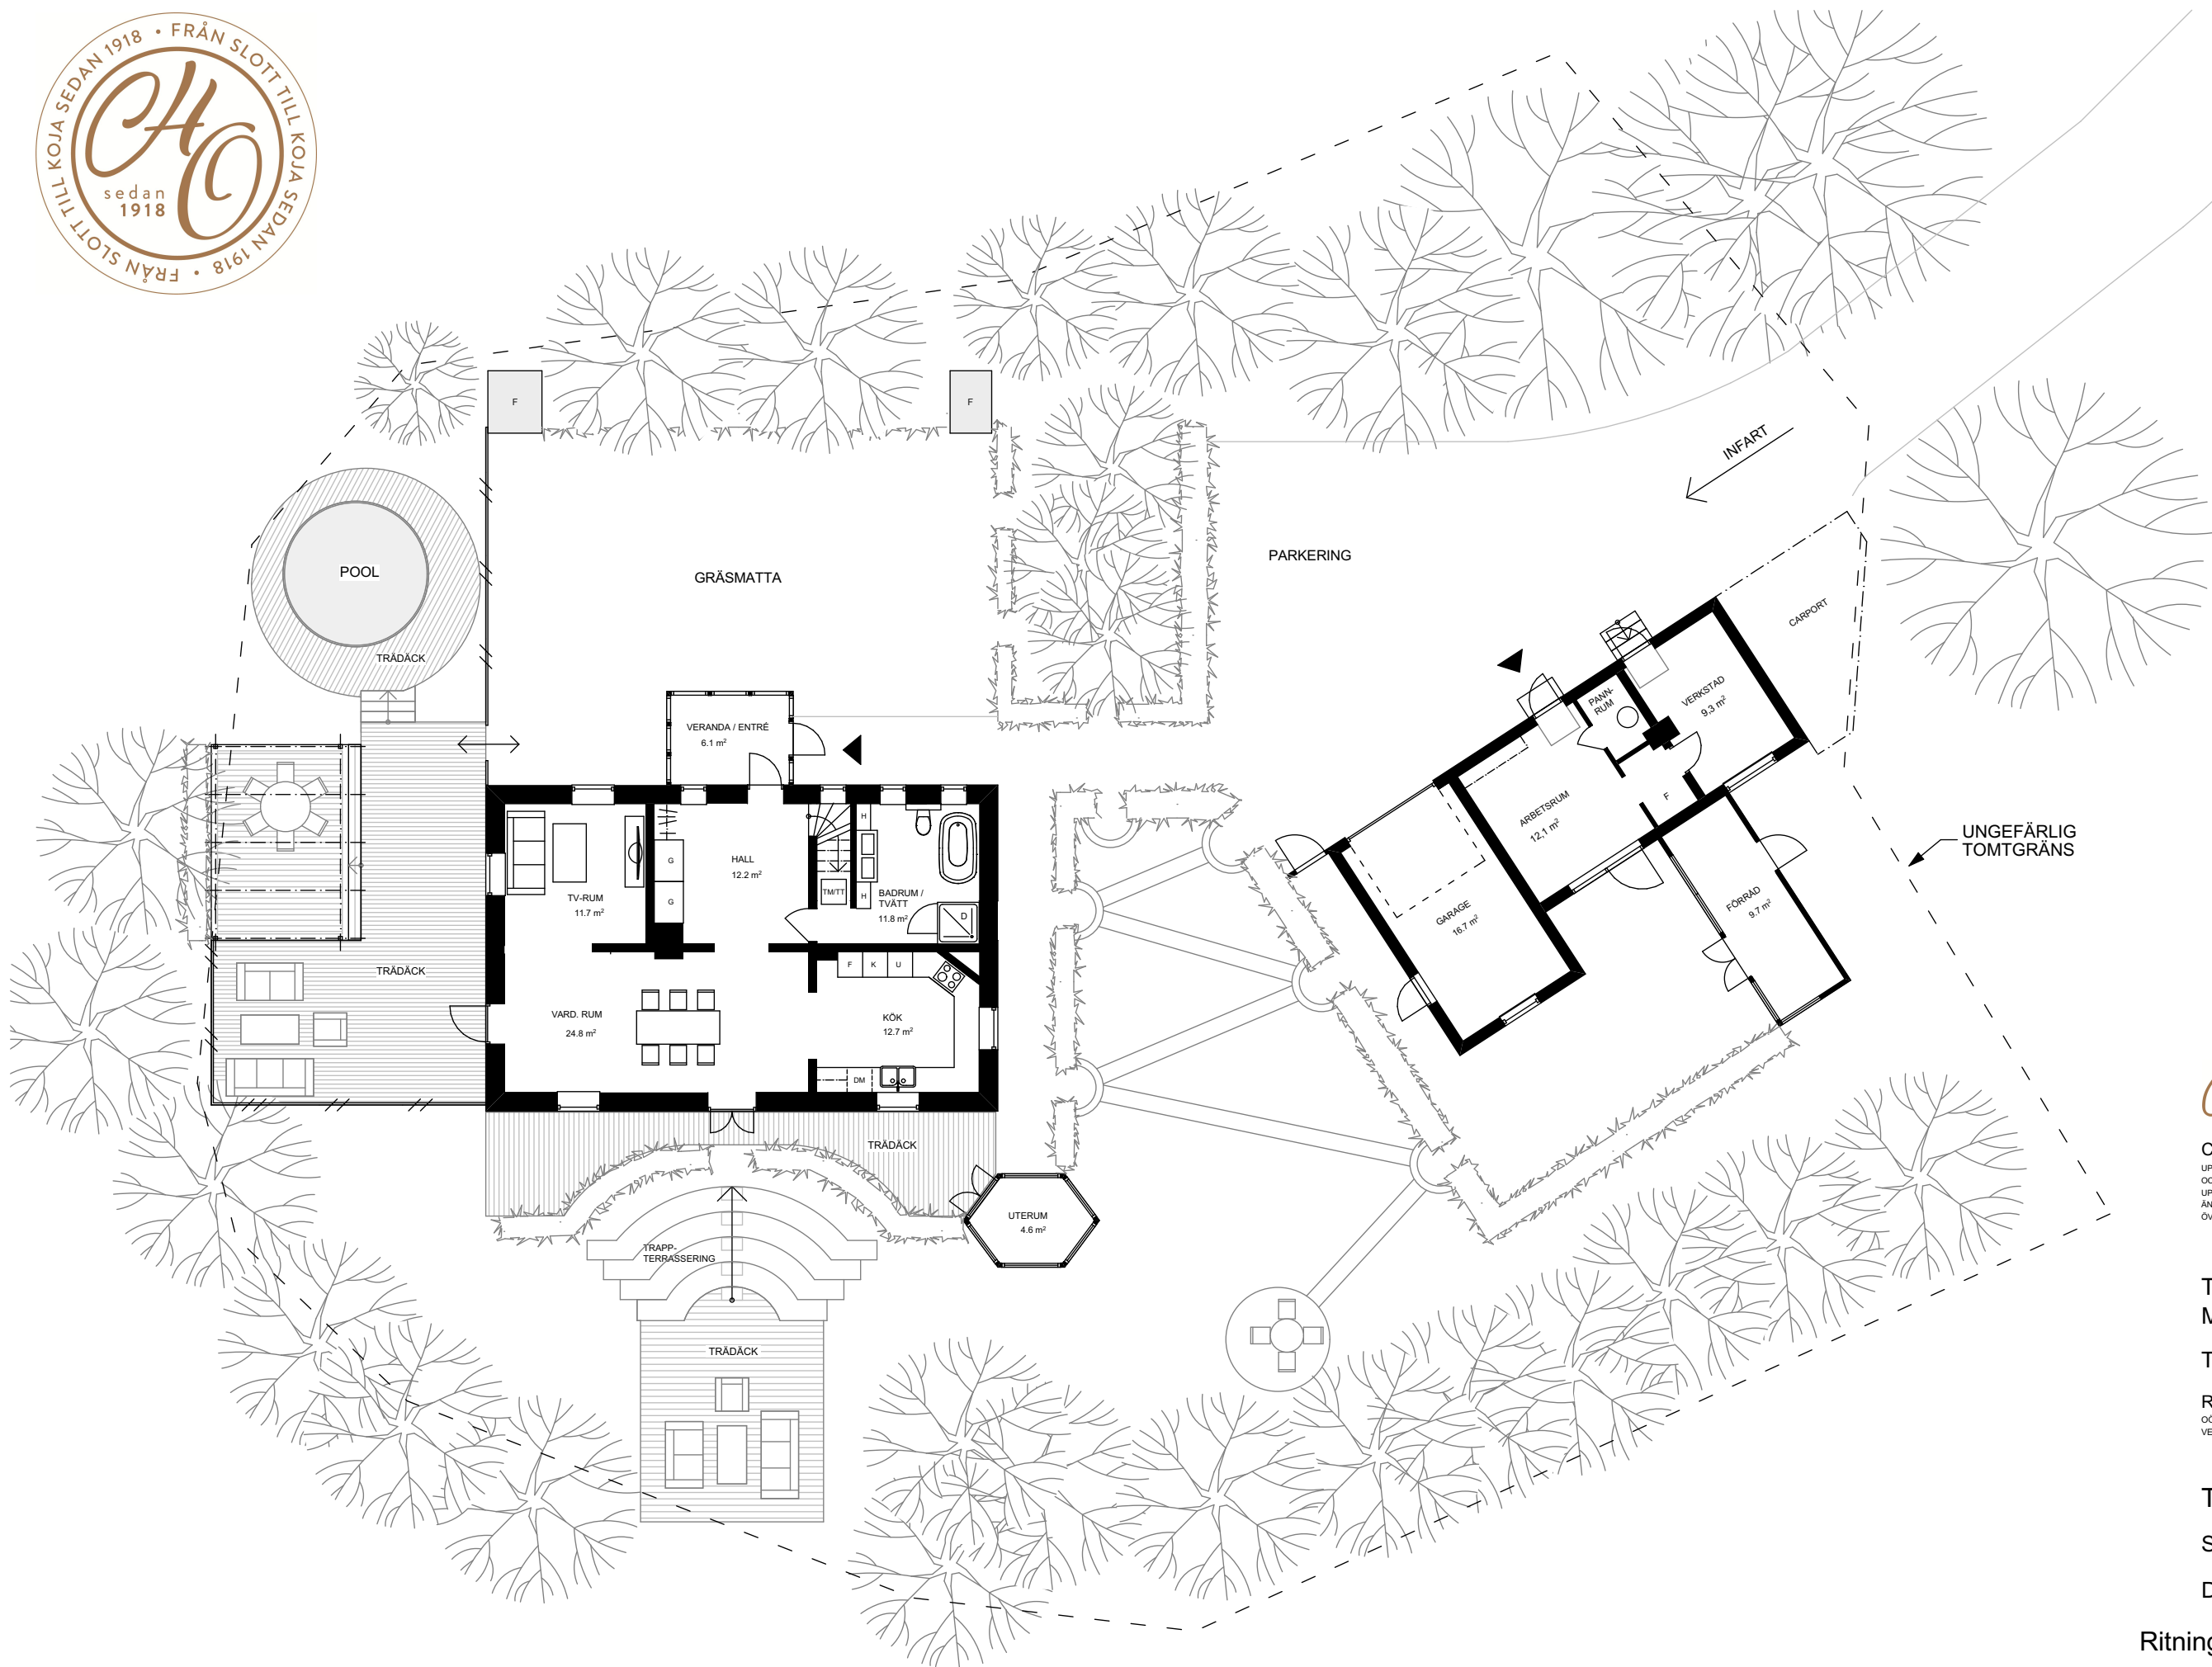


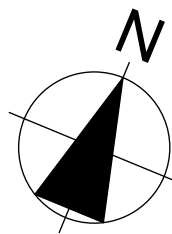

Hilding Ottosson

COPYRIGHT
UPPHOVS-RÄTTEN TILL DENNA RITNING TILLKOMMER BOUTREDNINGS-
OCH MÄKLARFIRMAN HILDING OTTOSSON AB ENLIGT
UPPHOVS-RÄTTSLAGEN (1960:729). DETTA INNEBÄR ATT INGEN ANNAN
ÄN UPPHOVS-MANNEN HAR RÄTT ATT NYTTJA DEN ELLER FÖRFOGA
ÖVER DENNA RITNING UTAN DENNES TILLSTÄND.

TROLLABACKEVÄGEN 15
MINNESBERG

TRELLEBORGS KOMMUN




RELATIONS-RITNING
ÖVERENSSTÄMMELSER I FÖRHÅLLANDE TILL BYGGNADENS
VERKLIGA MÅTT, PLANÖSNING ETC KAN FÖREKOMMA

TOMTPLAN

SKALA: 1:150 (A3)

DAT. 2026 - 09 - 18

Ritning:
Arkitekt Anders Wallström
a_wallstrom@hotmail.com, tel +46707874361

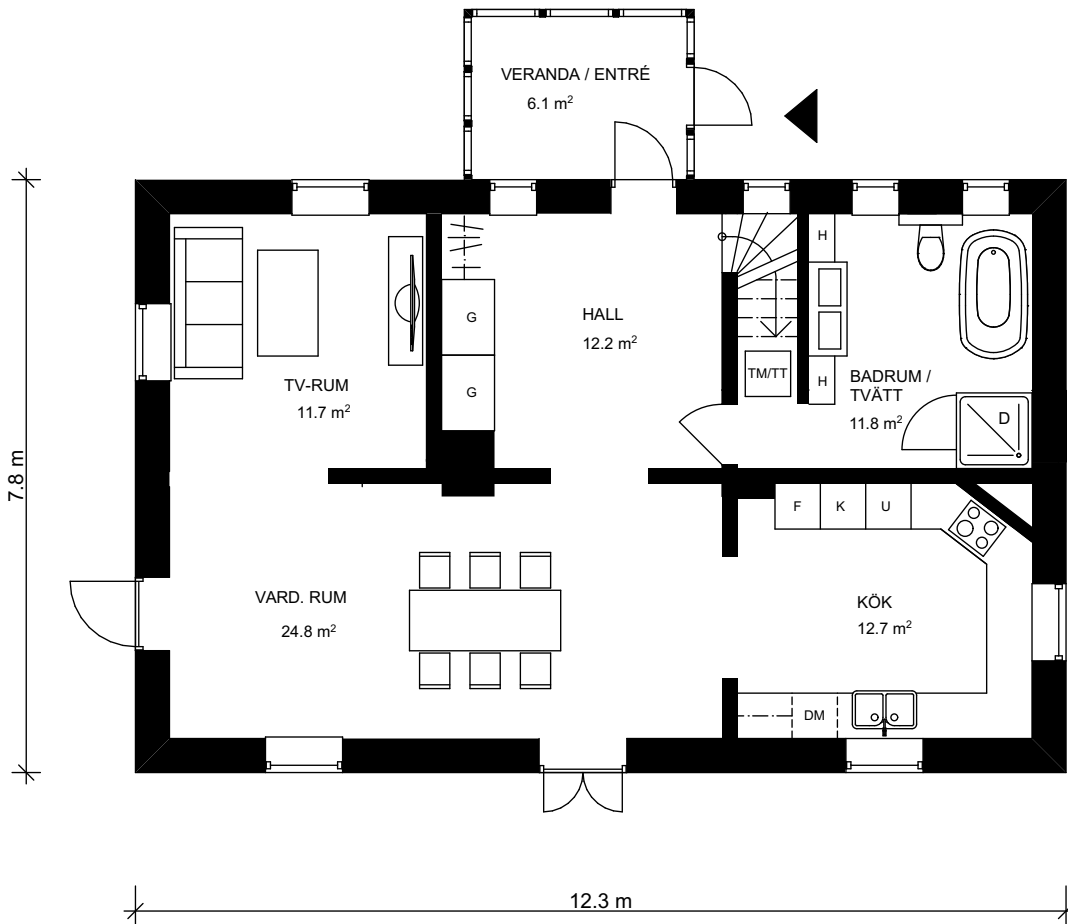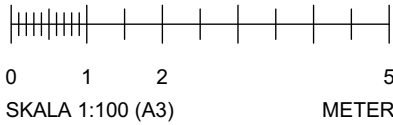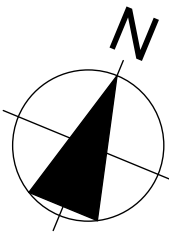

BOTTENVÅNING

YTOR

BOA - Boarea:	
Bottenvåning:	78.7 m ²
Övervåning:	47.3 m ²
Totalt:	126 m ²

Hilding Ottosson

COPYRIGHT
UPPHOVSRÄTTEN TILL DENNA RITNING TILLKOMMER BOUTREDNINGS-
OCH MÄKLARFIRMAN HILDING OTTOSSON AB ENLIGT
UPPHOVSRÄTTSLAGEN (1960:729). DETTA INNEBÄR ATT INGEN ANNAN
ÄN UPPHOVSMANNEN HAR RÄTT ATT NYTTJA DEN ELLER FÖRFOGA
ÖVER DENNA RITNING UTAN DENNES TILLSTÄND.

TROLLABACKEVÄGEN 15
MINNESBERG

TRELLEBORGS KOMMUN




RELATIONS-RITNING
ÖVERENSSTÄMMELSER I FÖRHÅLLANDE TILL BYGGNADENS
VERKLIGA MÅTT, PLANLÖSNING ETC KAN FÖREKOMMA

BOTTENVÅNING

SKALA: 1:100 (A3)

DAT. 2026 - 09 -18

Ritning:
Arkitekt Anders Wallström
a_wallstrom@hotmail.com, tel +46707874361

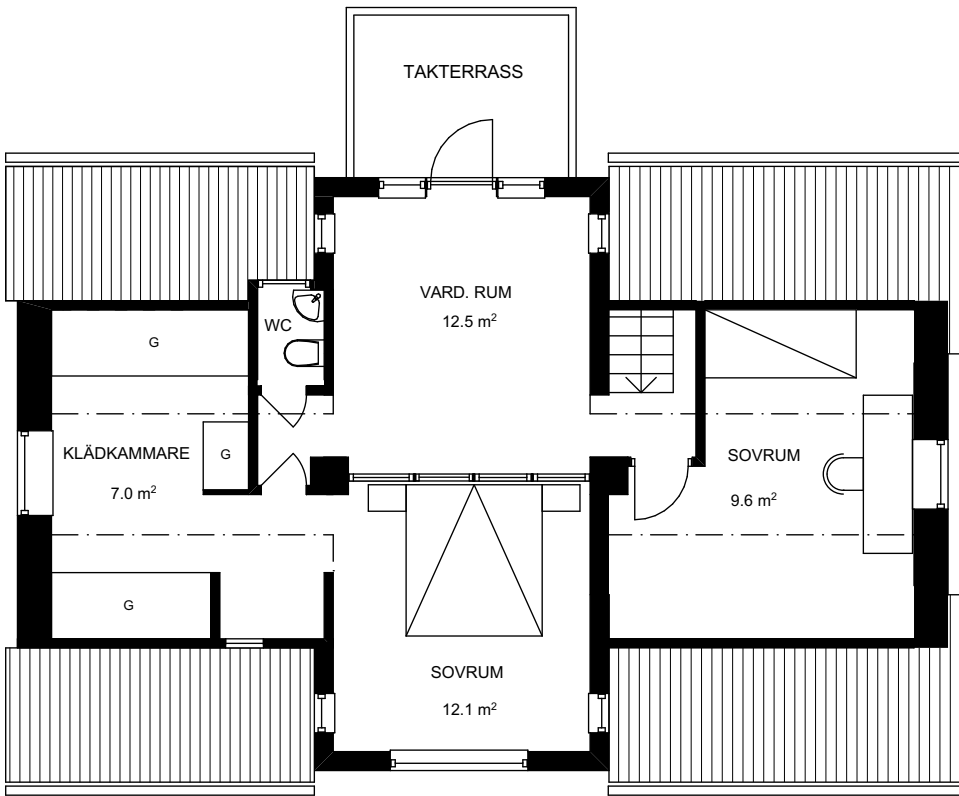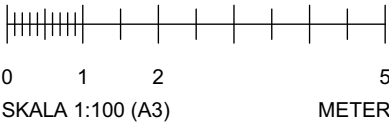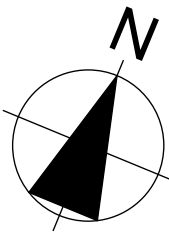

YTOR

BOA - Boarea:	
Bottenvåning:	78.7 m ²
Övervåning:	47.3 m ²
Totalt:	126 m ²

Hilding Ottosson

COPYRIGHT
UPPHOVSRÄTTEN TILL DENNA RITNING TILLKOMMER BOUTREDNINGS-
OCH MÄKLARFIRMAN HILDING OTTOSSON AB ENLIGT
UPPHOVSRÄTTSLAGEN (1986:729). DETTA INNEBÄR ATT INGEN ANNAN
ÄN UPPHOVSMANNEN HAR RÄTT ATT NYTTJA DEN ELLER FÖRFOGA
ÖVER DENNA RITNING UTAN DENNES TILLSTÄND.

ÖVERVÅNING

TROLLABACKEVÄGEN 15
MINNESBERG

TRELLEBORGS KOMMUN



RELATIONSRITNING
ÖVERENSSTÄMMELSER I FÖRHÅLLANDE TILL BYGGNADENS
VERKLIGA MÅTT, PLANLÖSNING ETC KAN FÖREKOMMA

ÖVERVÅNING

SKALA: 1:100 (A3)

DAT. 2026 - 09 -18

Ritning:
Arkitekt Anders Wallström
a_wallstrom@hotmail.com, tel +46707874361

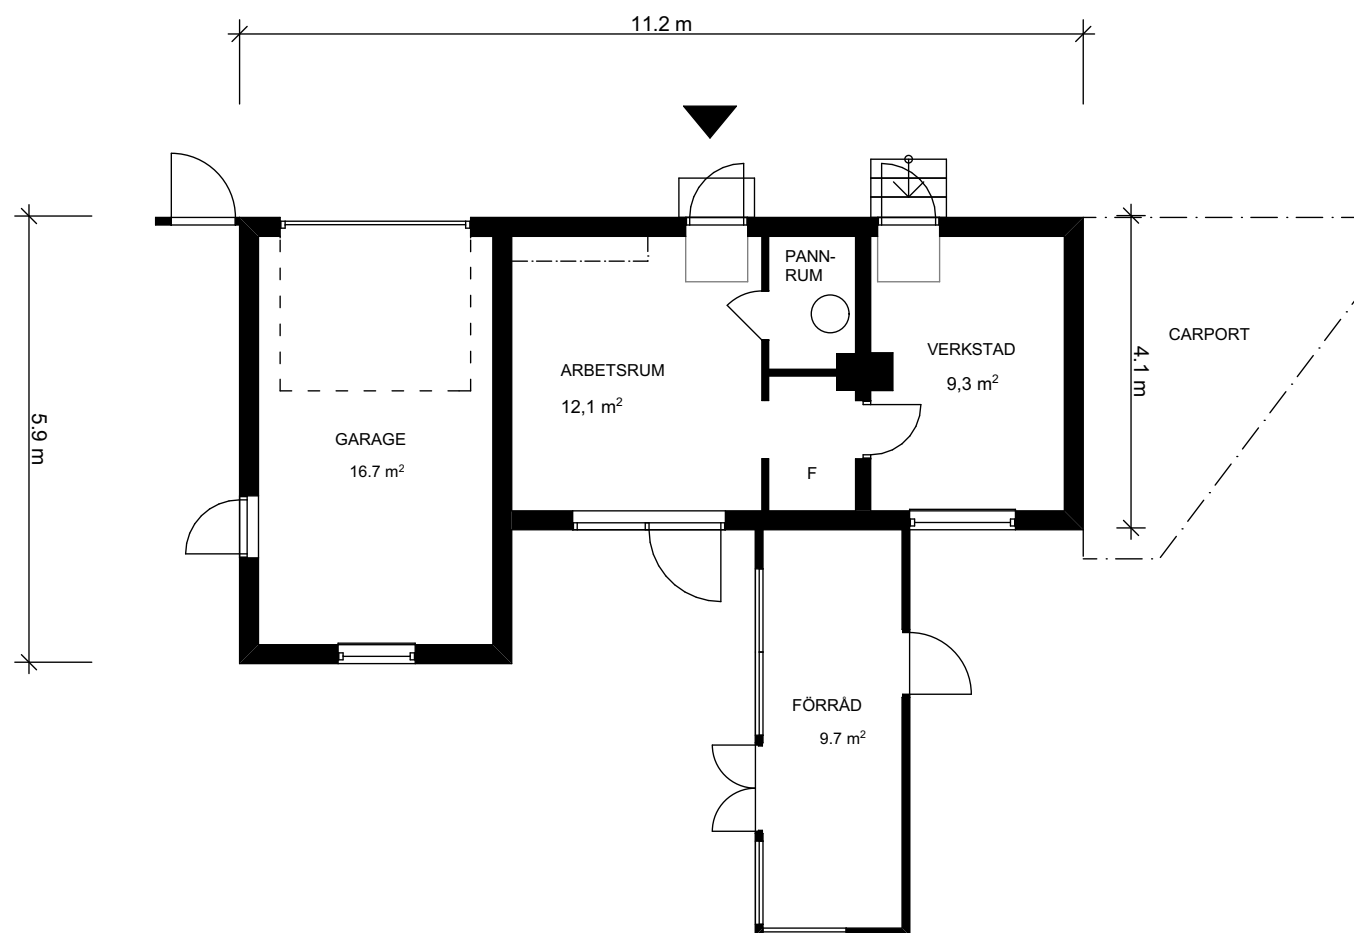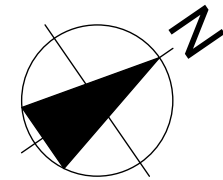

GÅRDSBYGGNAD

Hilding Ottosson

COPYRIGHT
UPPHOVS RÄTTEN TILL DENNA RITNING TILLKOMMER BOUTREDNINGS-
OCH MÄKLARFIRMAN HILDING OTTOSSON AB ENLIGT
UPPHOVS RÄTTSLAGEN (1986:729). DETTA INNEBÄR ATT INGEN ANNAN
ÄN UPPHOVSMANNEN HAR RÄTT ATT NYTTJA DEN ELLER FÖRFOGA
ÖVER DENNA RITNING UTAN DENNES TILLSTÄND.

TROLLABACKEVÄGEN 15
MINNESBERG

TRELLEBORGS KOMMUN

RELATIONS RITNING
ÖVERENSSTÄMMELSER I FÖRHÅLLANDE TILL BYGGNADENS
VERKLIGA MÅTT, PLANLÖSNING ETC KAN FÖREKOMMA

GÅRDSBYGGNAD

SKALA: 1:100 (A3)

DAT. 2026 - 09 -18

Ritning:
Arkitekt Anders Wallström
a_wallstrom@hotmail.com, tel +46707874361