


MÅNSGATAN

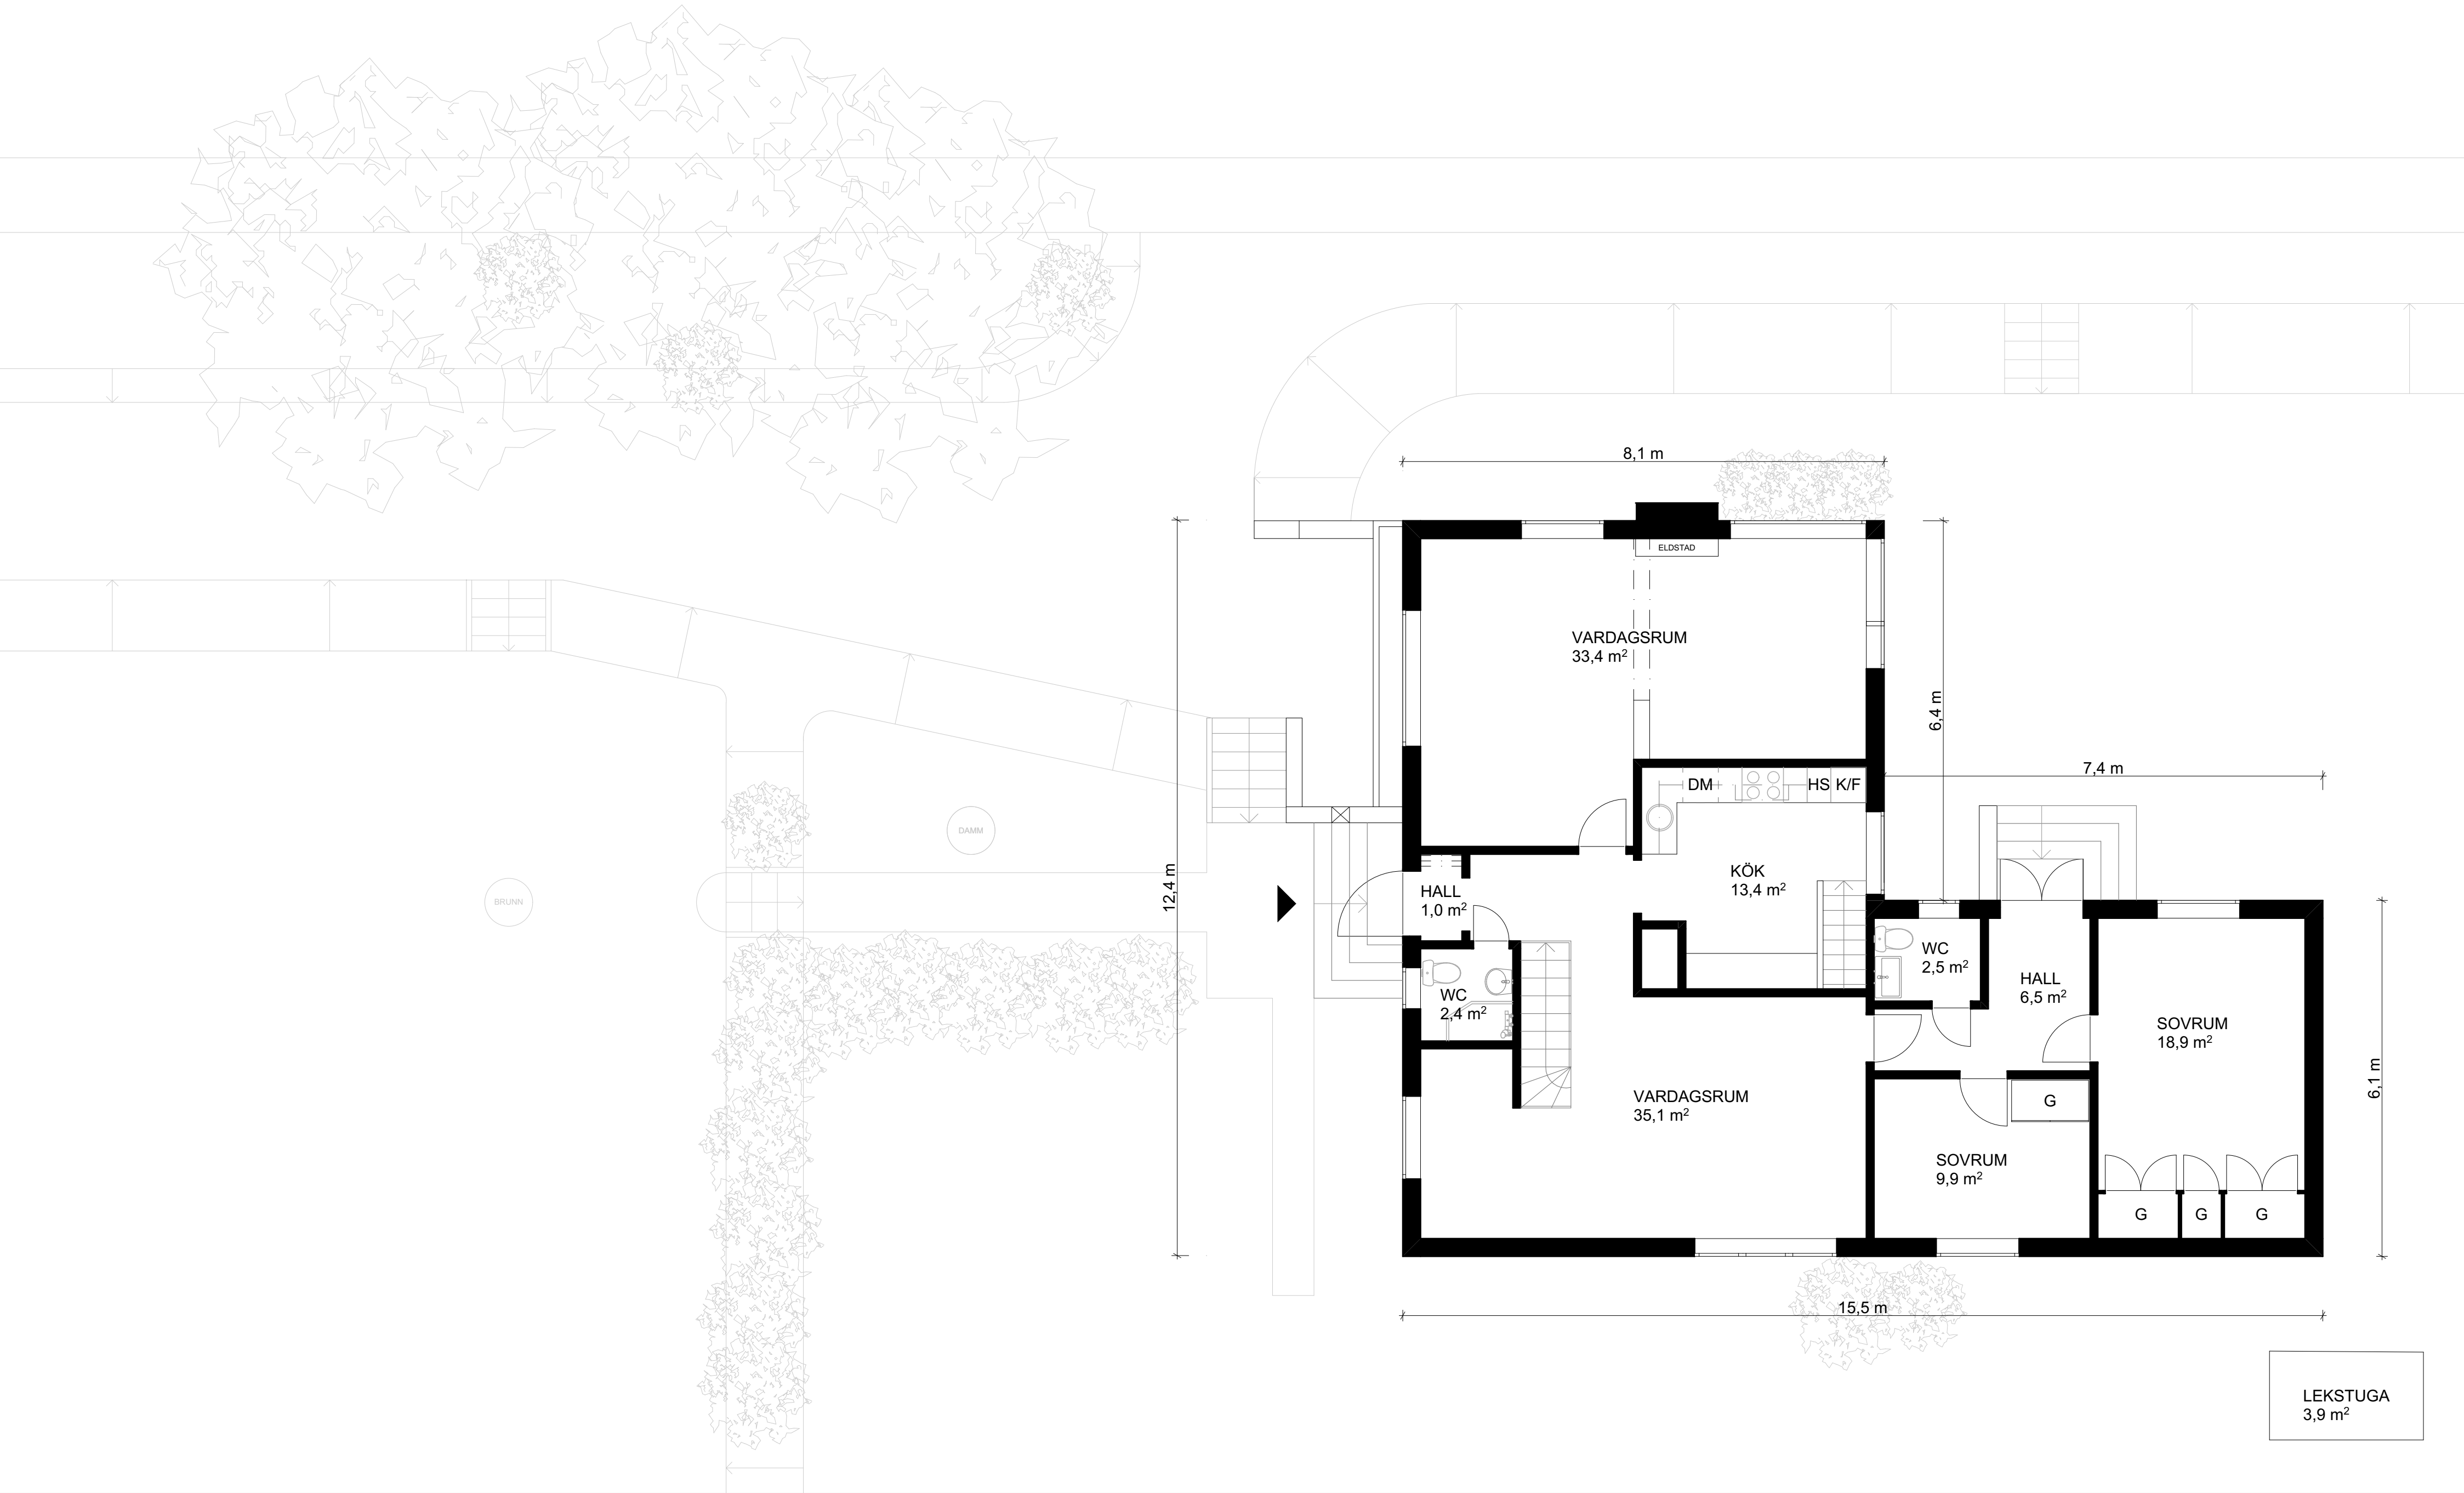

0 1 2 3 4 5 m

Hilding Ottosson

MÅNSGATAN 9 SVEDALA

RELATIONSRITNING

OÖVERENSSTÄMMELSER I FÖRHÅLLANDE TILL
BYGGNADENS VERKLIGA MÅTT, PLANLÖSNING ETC KAN
FÖREKOMMA

ENTRÉPLAN MED TOMT

SKALA 1:140 (A3)

DATUM 2026 - 09 - 12

BOAREA ENTRÉPLAN
129,1 m²

BIAREA TRÄDGÅRD
3,9 m²

TOTAL BOAREA
187 m²



TOTAL BIAREA
115,5 m²

ARKITEKT
FRIDA HELLMARK

0763 - 20 20 51
fridaemmy.hellmark@gmail.com

COPYRIGHT

UPPHOVSRÄTTEN TILL DENNA RITNING TILLKOMMER
BOUTREDNINGS- OCH MÄKLARFIRMAN HILDING OTTOSSON
AB ENLIGT UPPHOVSRÄTTSLAGEN (1960:729). DETTA
INNEBÄR ATT INGEN ANNAN ÄN UPPHOVSMANNEN HAR RÄTT
ATT NYTTJA DEN ELLER FÖRFOGA ÖVER DENNA RITNING
UTAN DENNES TILLSTÄND.

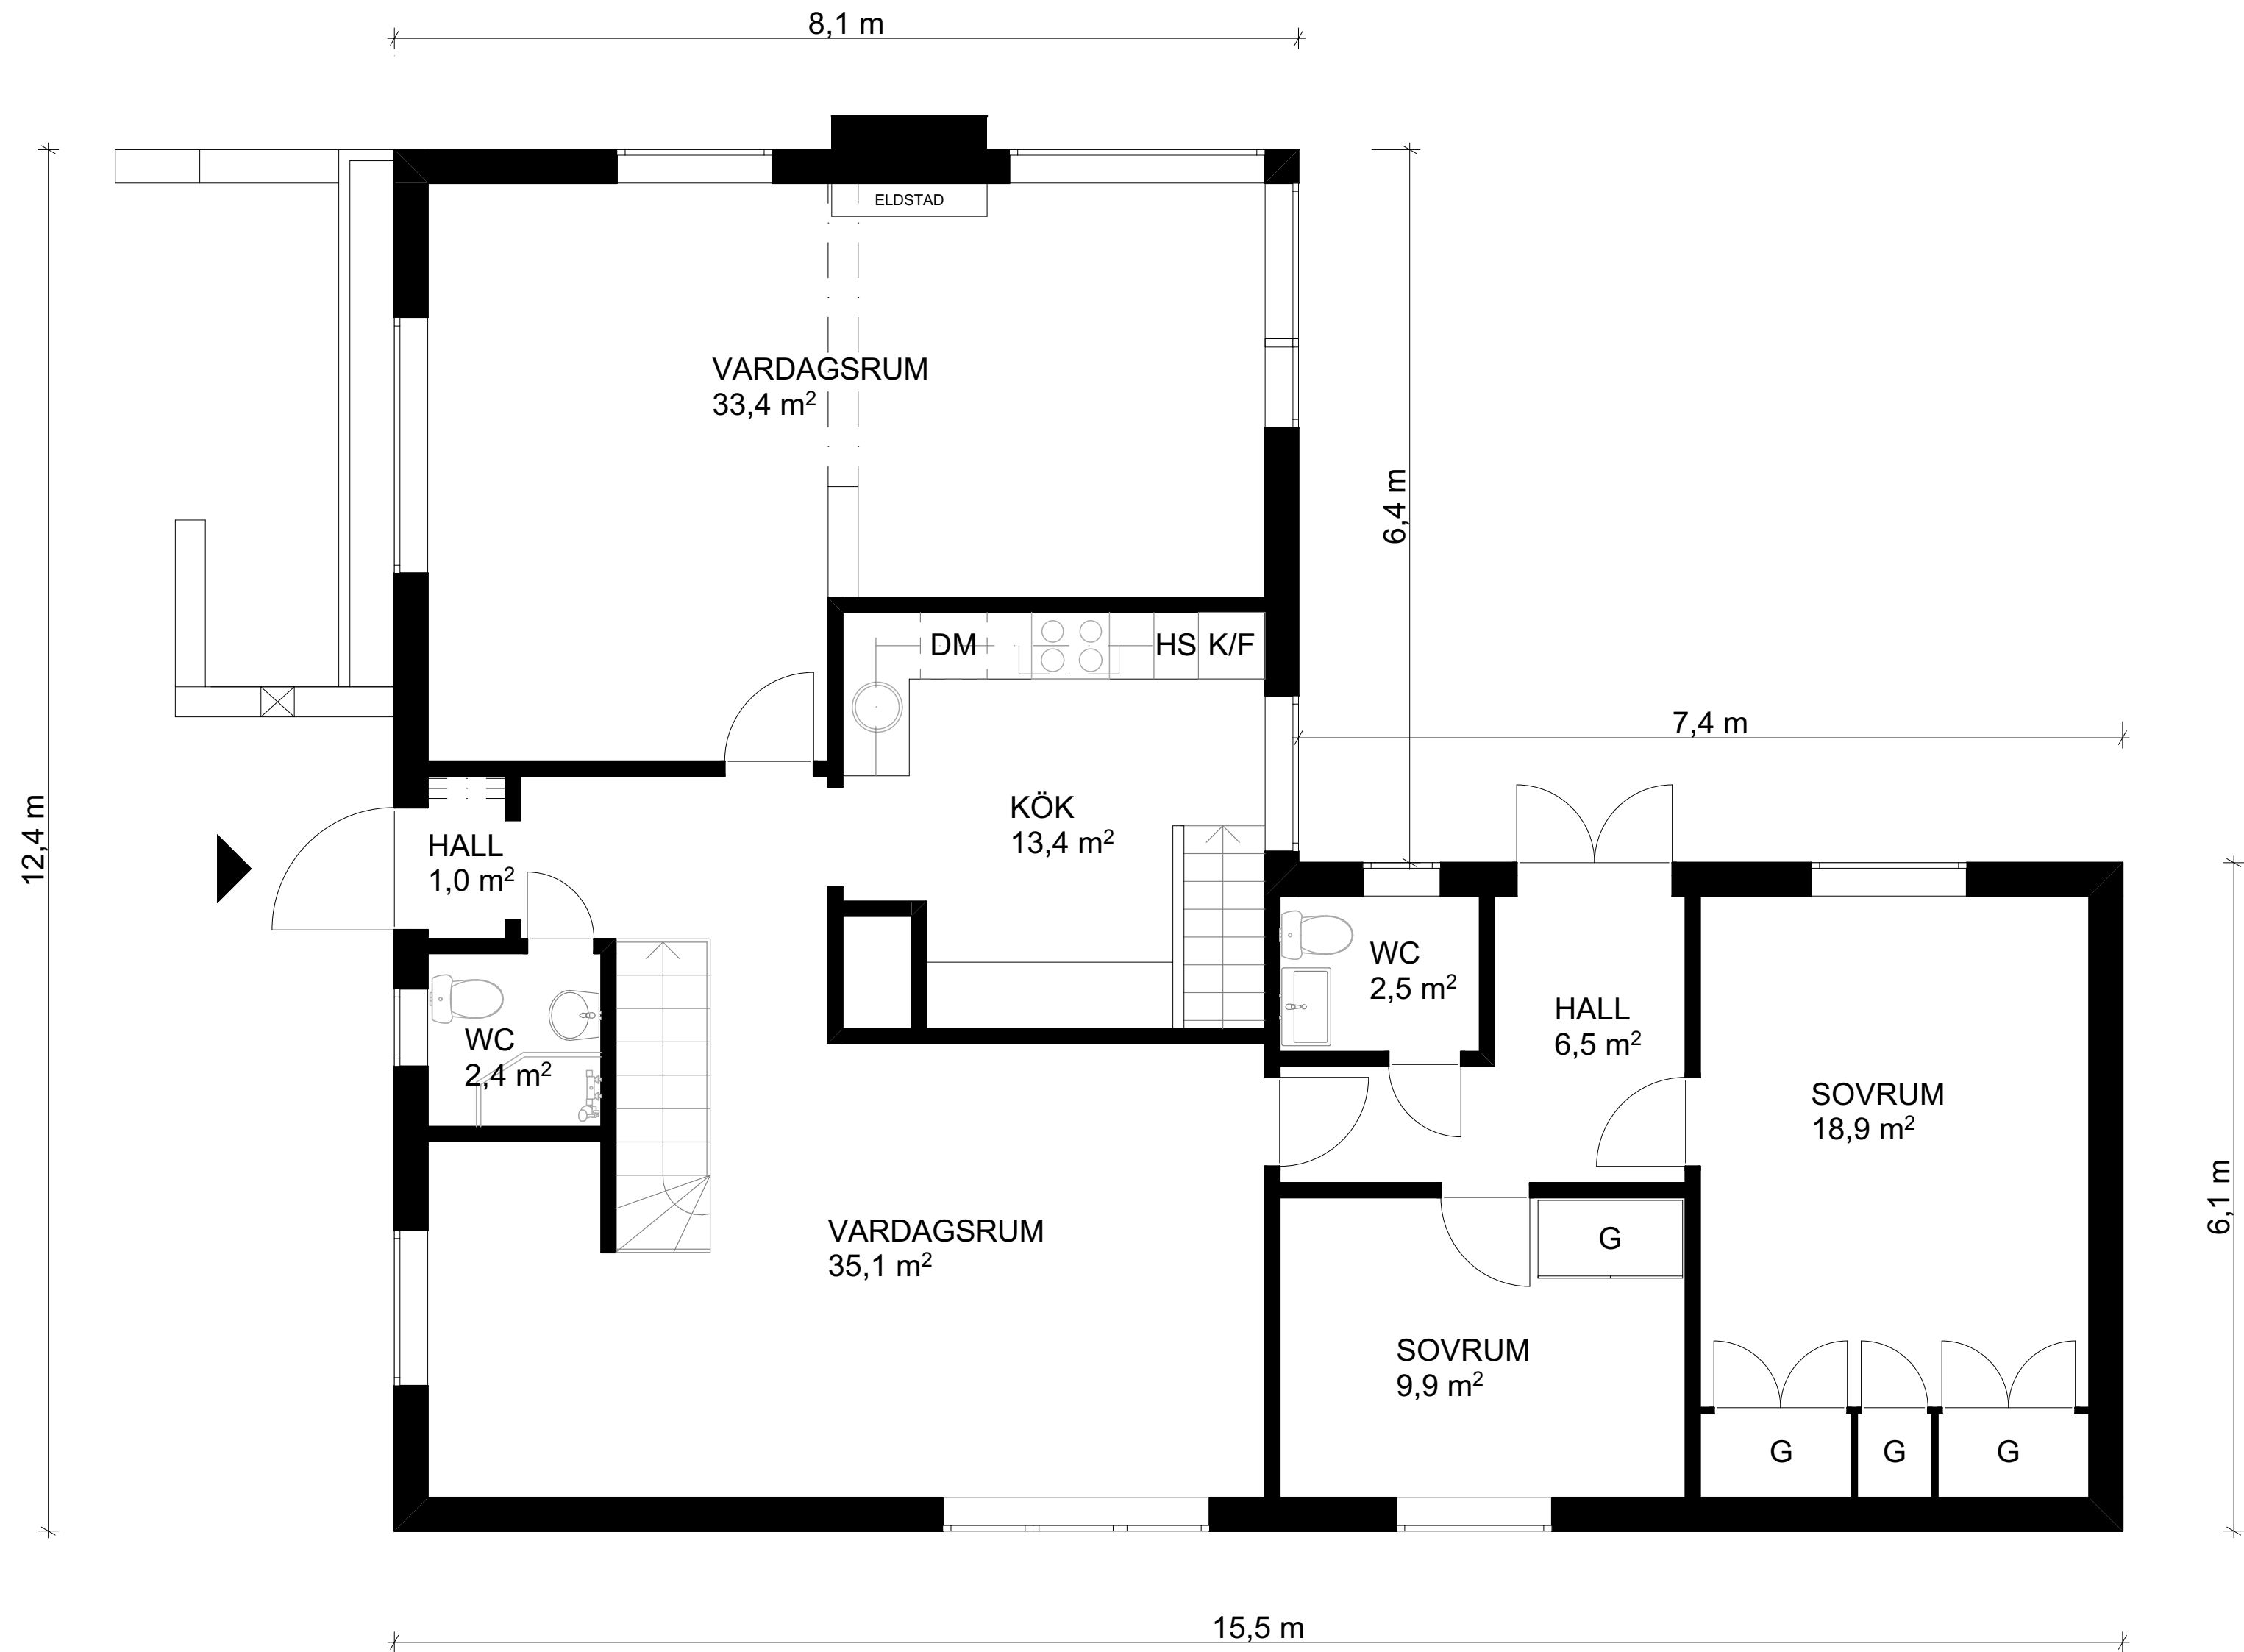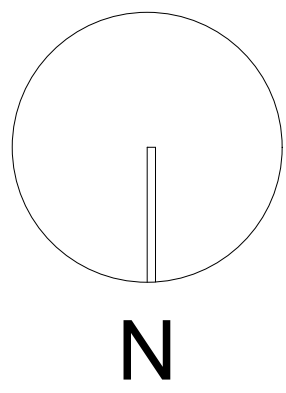

Hilding Ottosson

MÅNSGATAN 9
SVEDALA



RELATIONS-RITNING
OÖVERENSSTÄMMELSER I FÖRHÅLLANDE TILL
BYGGNADENS VERKLIGA MÅTT, PLANLÖSNING ETC KAN
FÖREKOMMA

ENTRÉPLAN
SKALA 1:100 (A3) DATUM 2026 - 09 - 12

BOAREA ENTRÉPLAN
129,1 m²
TOTAL BOAREA
187 m²
TOTAL BIAREA
115,5 m²

ARKITEKT
FRIDA HELLMARK
0763 - 20 20 51
fridaemmy.hellmark@gmail.com

COPYRIGHT
UPPHOVS RÄTTEN TILL DENNA RITNING TILLKOMMER
BOUTREDNINGS- OCH MÄKLARFIRMAN HILDING OTTOSSON
AB ENLIGT UPPHOVS RÄTTSLAGEN (1960:729). DETTA
INNEBÄR ATT INGEN ANNAN ÄN UPPHOVSMANNEN HAR RÄTT
ATT NYTTJA DEN ELLER FÖRFOGA ÖVER DENNA RITNING
UTAN DENNES TILLSTÄND.

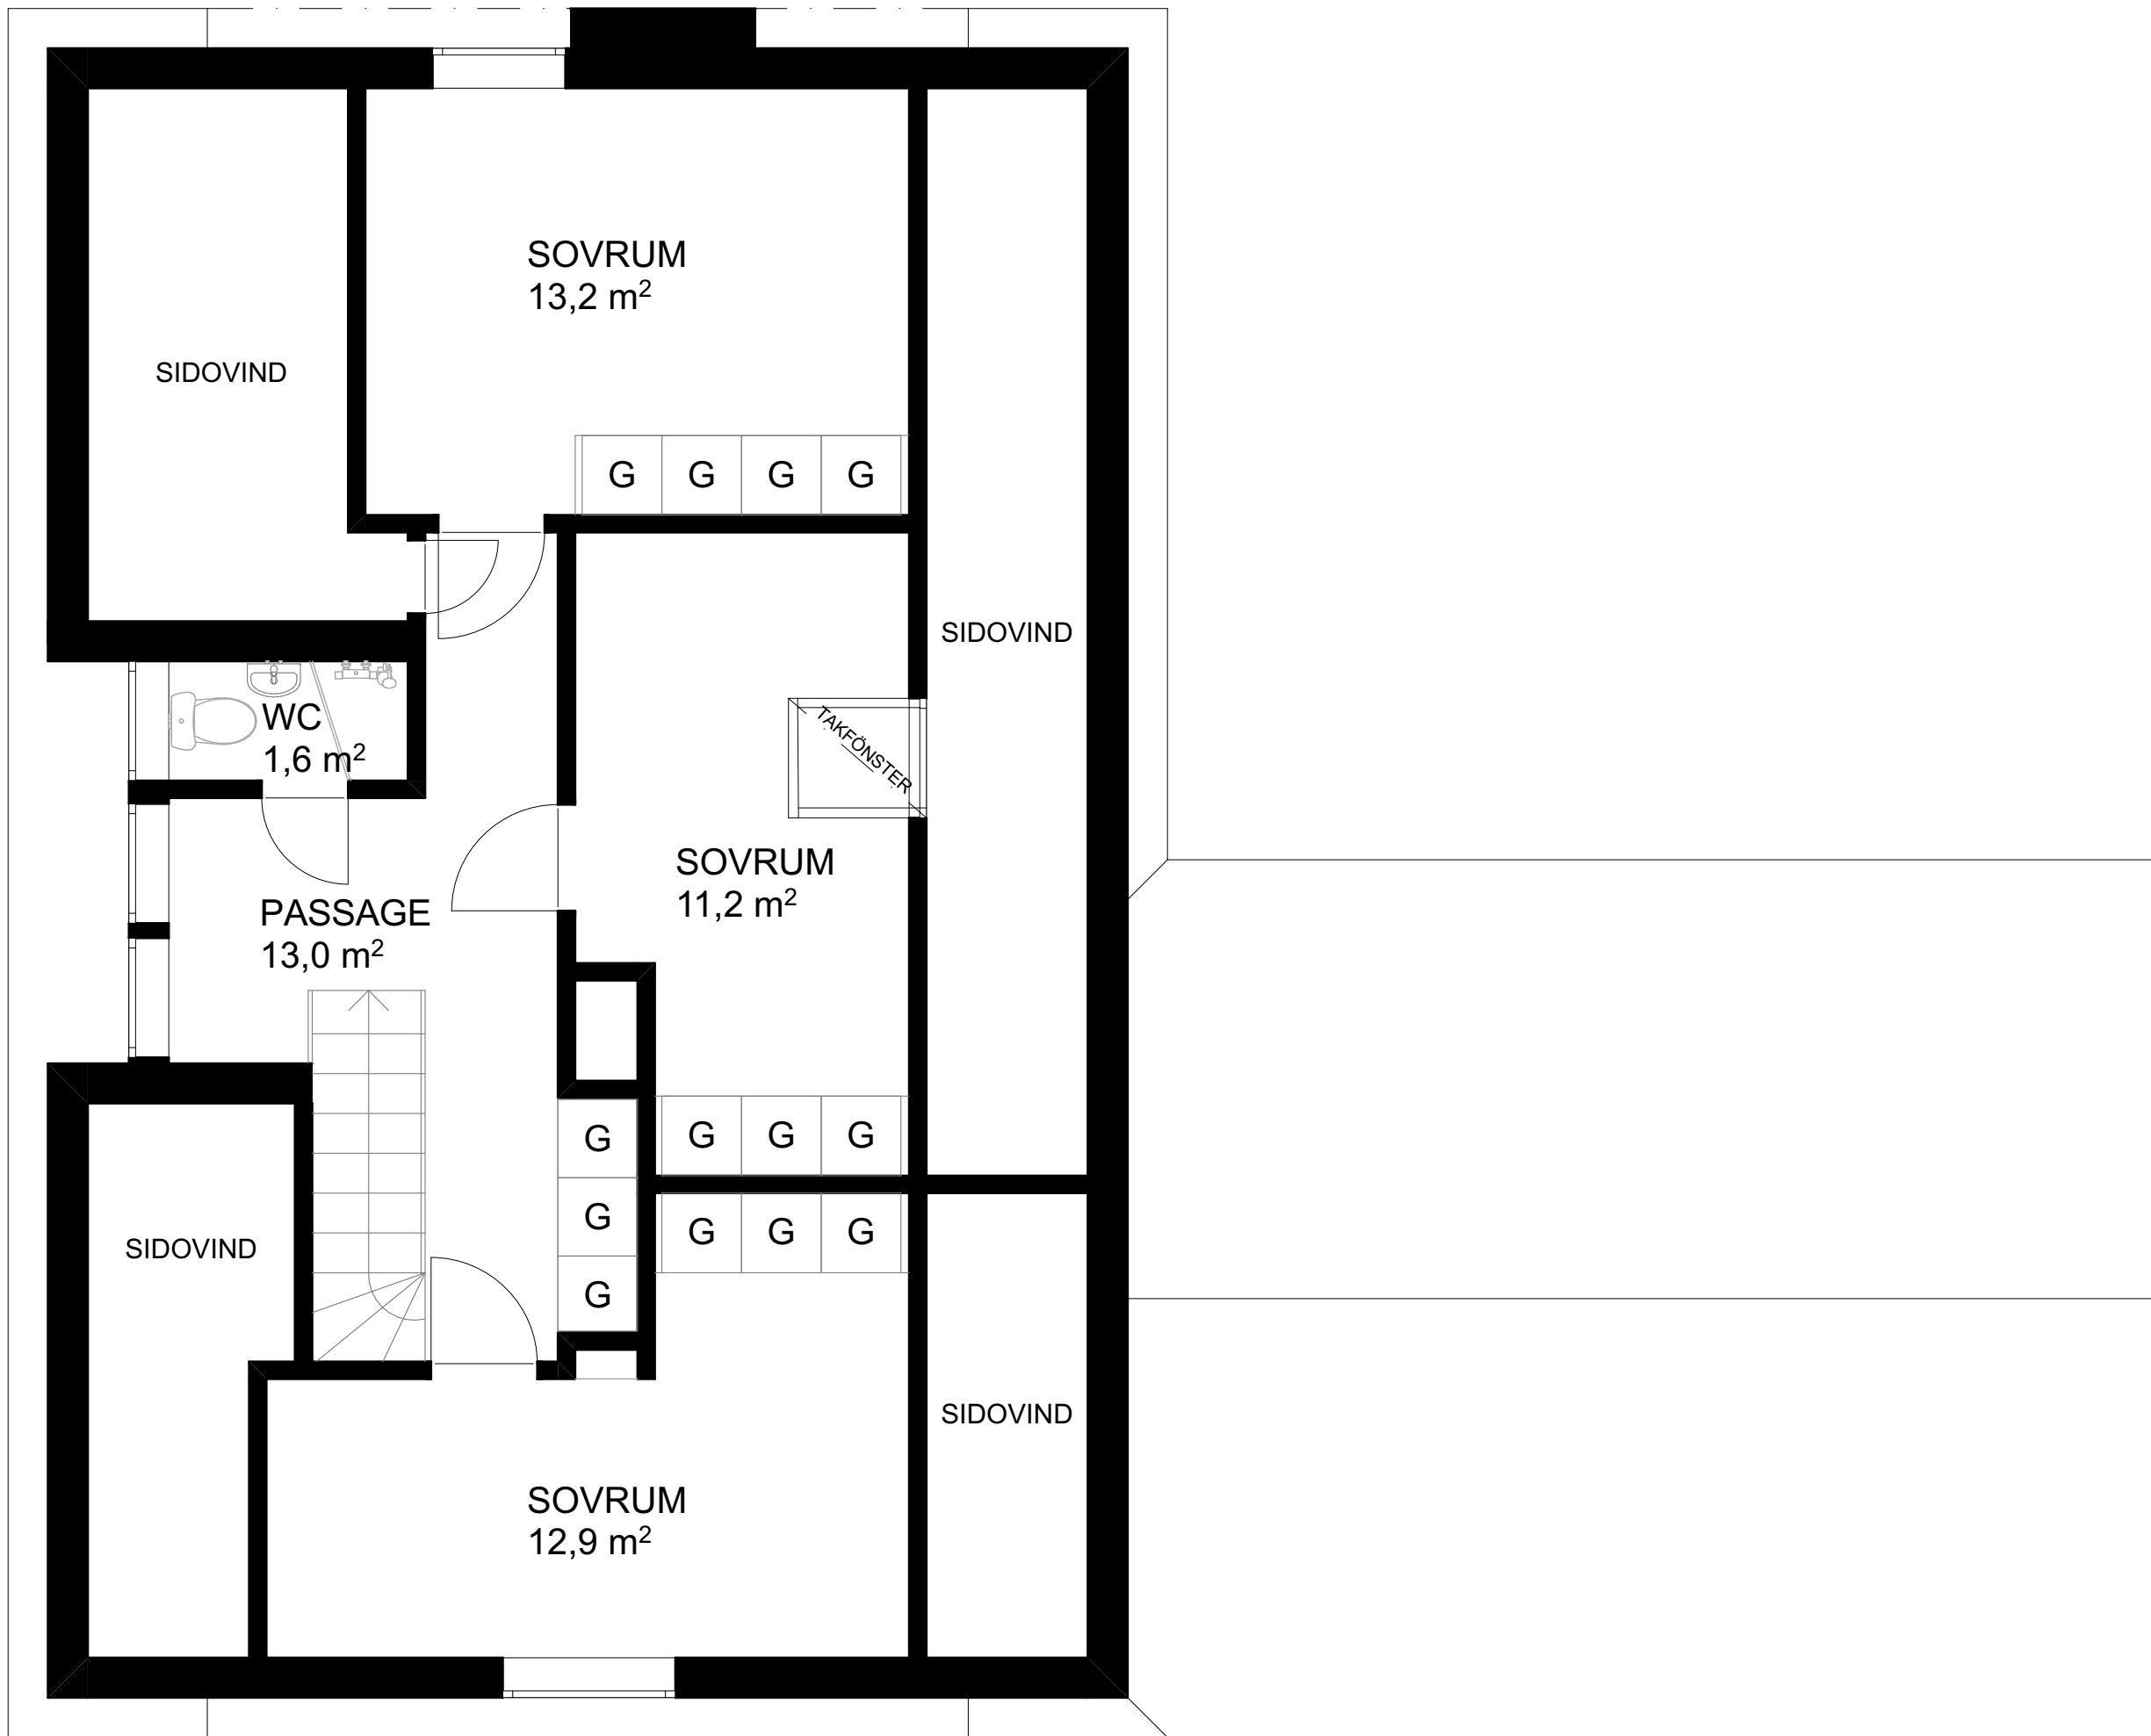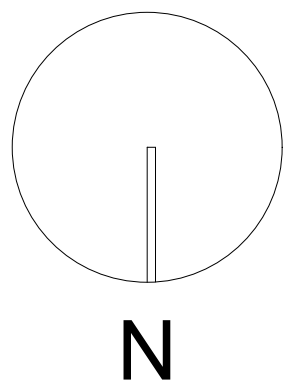

Hilding Ottosson

MÅNSGATAN 9 SVEDALA

RELATIONSRITNING

OÖVERENSSTÄMMELSER I FÖRHÅLLANDE TILL
BYGGNADENS VERKLIGA MÅTT, PLANLÖSNING ETC KAN
FÖREKOMMA

ÖVRE PLAN

SKALA 1:100 (A3)

DATUM 2026 - 09 - 12

BOAREA ÖVRE PLAN
57,9 m²

BIAREA ÖVRE PLAN
18,0 m²

TOTAL BOAREA
187 m²

TOTAL BIAREA
115,5 m²



ARKITEKT
FRIDA HELLMARK

0763 - 20 20 51
fridaemmy.hellmark@gmail.com

COPYRIGHT

UPPHOVSRÄTTEN TILL DENNA RITNING TILLKOMMER
BOUTREDNINGS- OCH MÄKLARFIRMAN HILDING OTTOSSON
AB ENLIGT UPPHOVSRÄTTSLAGEN (1960:729). DETTA
INNEBÄR ATT INGEN ANNAN ÄN UPPHOVSMANNEN HAR RÄTT
ATT NYTTJA DEN ELLER FÖRFOGA ÖVER DENNA RITNING
UTAN DENNES TILLSTÄND.

0 1 2 3 4 5 m

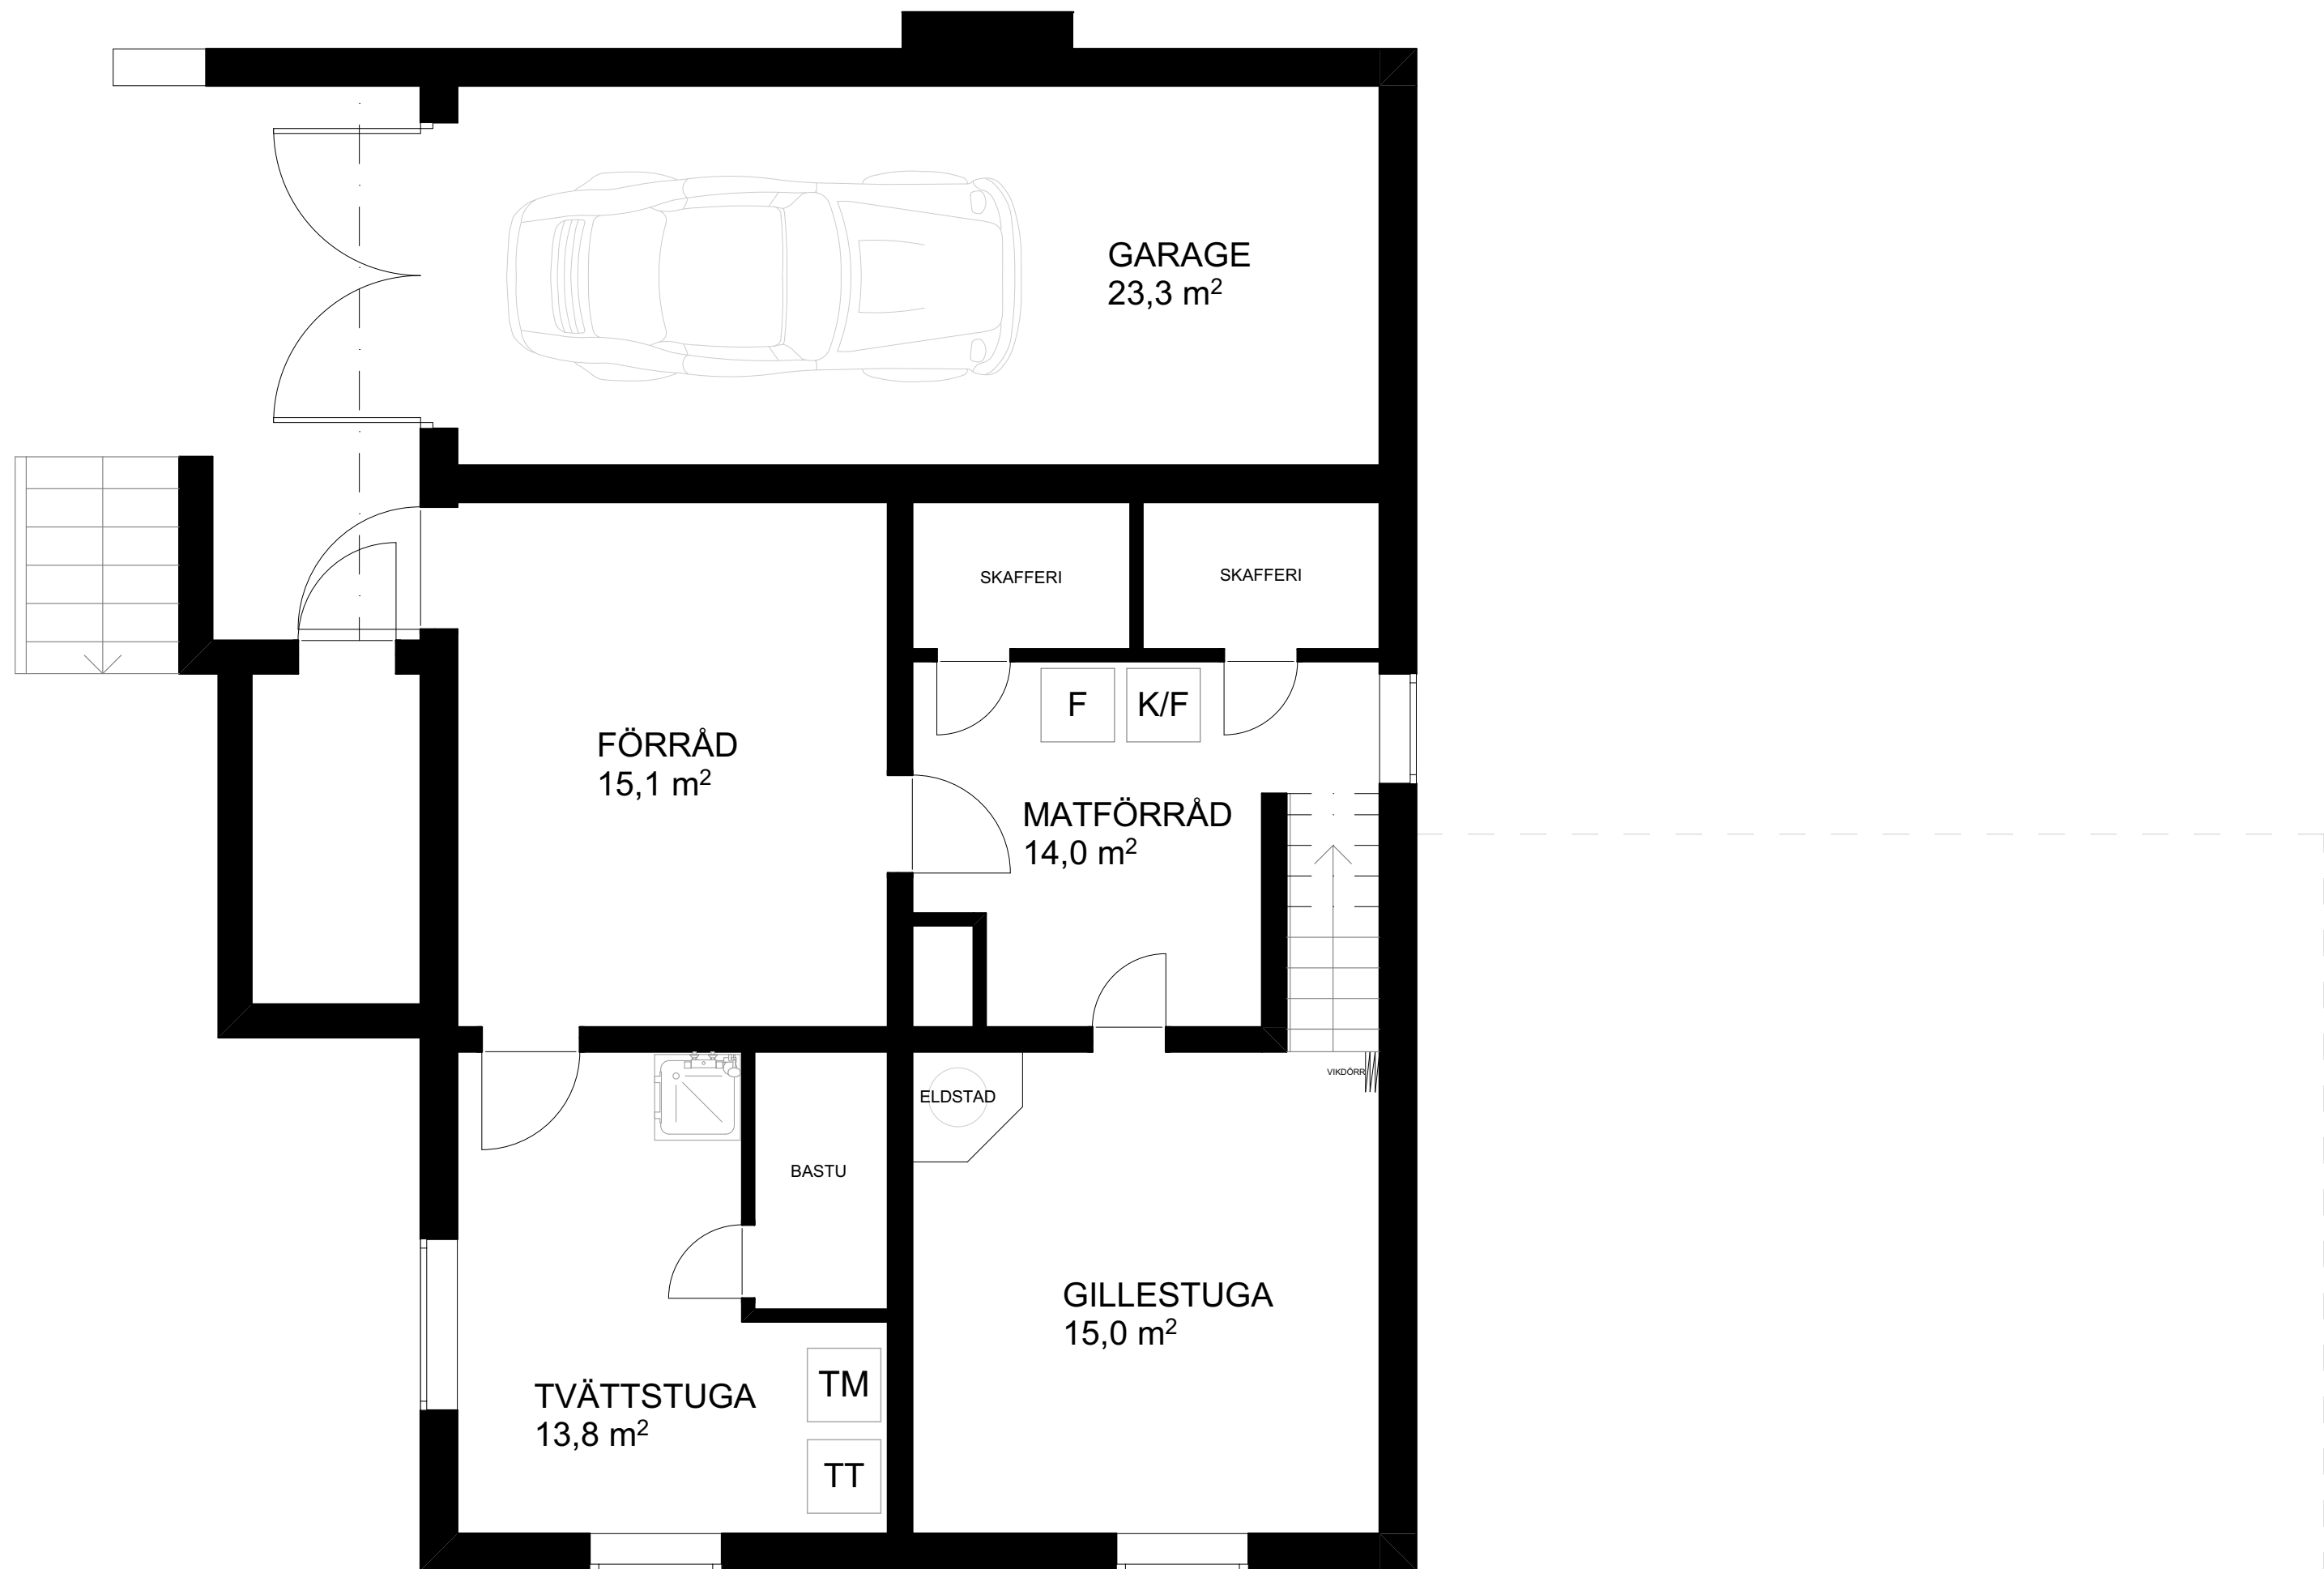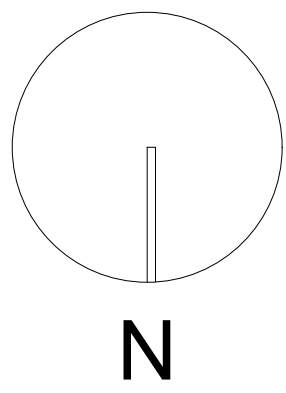

Hilding Ottosson

MÅNSGATAN 9
SVEDALA

RELATIONSRITNING

OÖVERENSSTÄMMELSER I FÖRHÅLLANDE TILL
BYGGNADENS VERKLIGA MÅTT, PLANLÖSNING ETC KAN
FÖREKOMMA

KÄLLARPLAN

SKALA 1:100 (A3)

DATUM 2026 - 09 - 12

BIAREA KÄLLARPLAN
93,6 m²

TOTAL BOAREA
187 m²

TOTAL BIAREA
115,5 m²

ARKITEKT
FRIDA HELLMARK

0763 - 20 20 51
fridaemmy.hellmark@gmail.com

COPYRIGHT

UPPHOVSRÄTTEN TILL DENNA RITNING TILLKOMMER
BOUTREDNINGS- OCH MÄKLARFIRMAN HILDING OTTOSSON
AB ENLIGT UPPHOVSRÄTTSLAGEN (1960:729). DETTA
INNEBÄR ATT INGEN ANNAN ÄN UPPHOVSMANNEN HAR RÄTT
ATT NYTTJA DEN ELLER FÖRFOGA ÖVER DENNA RITNING
UTAN DENNES TILLSTÄND.