
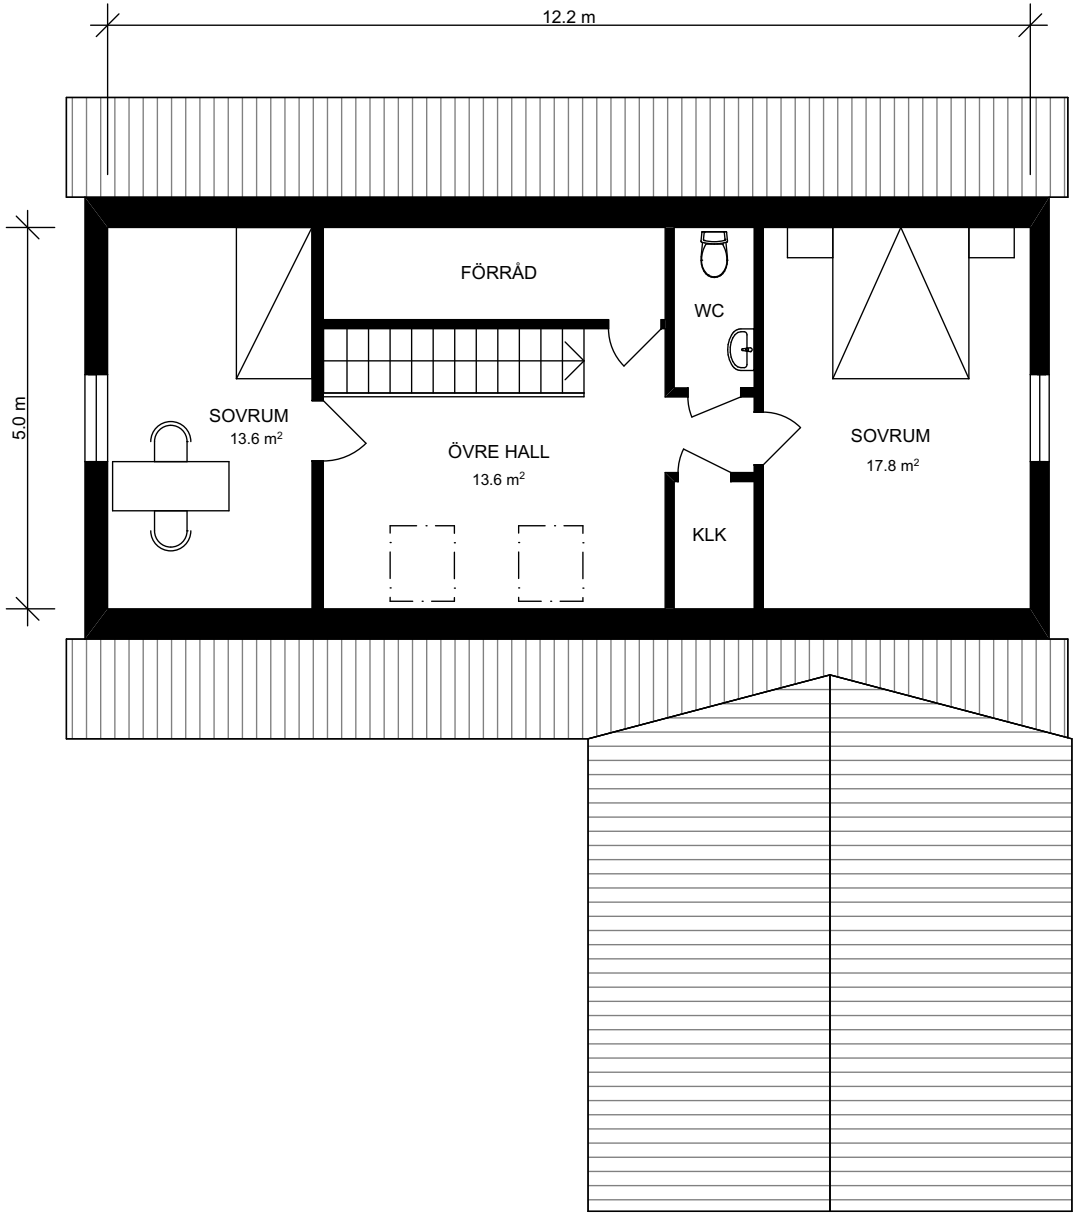
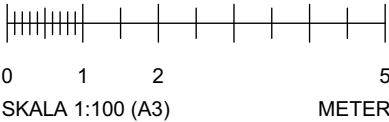


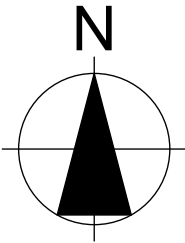

YTOR

BOA - Boarea:	
Bottenvåning:	118.5 m ²
Övervåning:	61.5 m ²
Totalt:	180 m ²

Hilding Ottosson

COPYRIGHT
UPPHOVSRÄTTEN TILL DENNA RITNING TILLKOMMER BOUTREDNINGS-
OCH MÄKLARFIRMAN HILDING OTTOSSON AB ENLIGT
UPPHOVSRÄTTSLAGEN (1986:729). DETTA INNEBÄR ATT INGEN ANNAN
ÄN UPPHOVSMANNEN HAR RÄTT ATT NYTTJA DEN ELLER FÖRFOGA
ÖVER DENNA RITNING UTAN DENNES TILLSTÄND.

SAFFRANSVÄGEN 5
OXIE
MALMÖ KOMMUN

RELATIONSRITNING
ÖVERENSSTÄMMELSER I FÖRHÅLLANDE TILL BYGGNADENS
VERKLIGA MÅTT, PLANLÖSNING ETC KAN FÖREKOMMA

ÖVERVÅNING

SKALA: 1:100 (A3)

DAT. 2026 - 09 -25

Ritning:
Arkitekt Anders Wallström
a_wallstrom@hotmail.com, tel +46707874361