



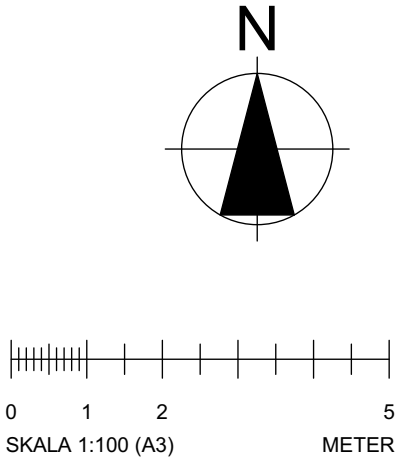

SAFFRANSVÄGEN

TROTTOAR

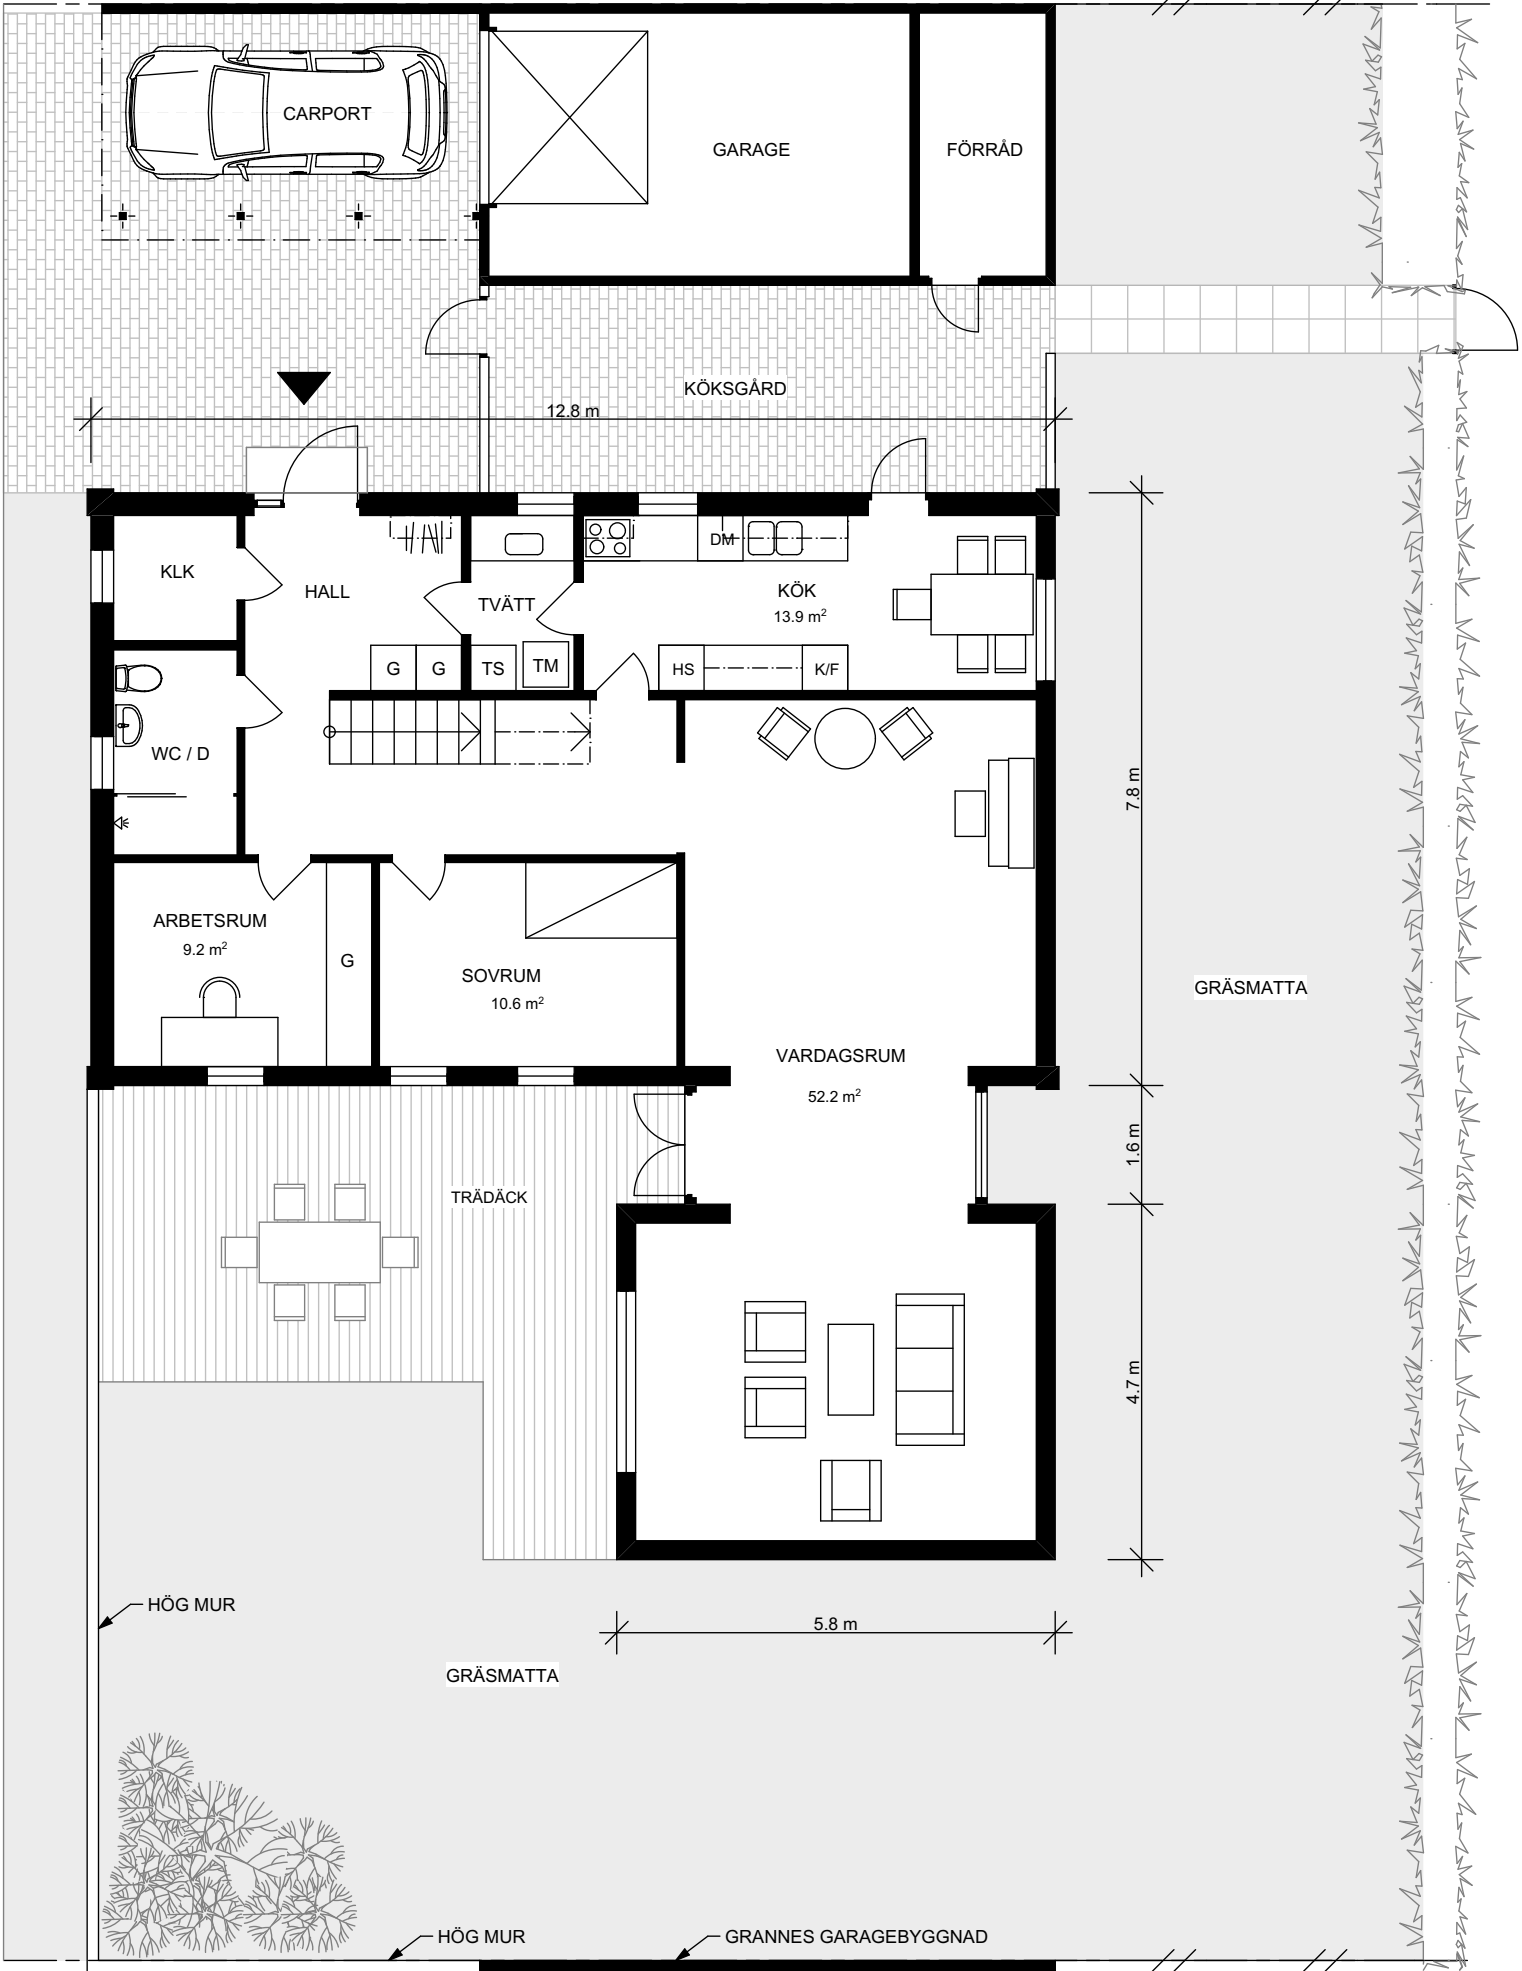

YTOR

BOA - Boarea:	
Bottenvåning:	118.5 m ²
Övervåning:	61.5 m ²
Totalt:	180 m ²

Garage/förrådsbyggnad 25.5 m²

Hilding Ottosson

COPYRIGHT
UPPHOVSRÄTTEN TILL DENNA RITNING TILLKOMMER BOUTREDNINGS-
OCH MÄKLARFIRMAN HILDING OTTOSSEN AB ENLIGT
UPPHOVSRÄTTSLAGEN (1986:729). DETTA INNEBÄR ATT INGEN ANNAN
ÄN UPPHOVSMANNEN HAR RÄTT ATT NYTTJA DEN ELLER FÖRFOGA
ÖVER DENNA RITNING UTAN DENNES TILLSTÄND.

SAFFRANSVÄGEN 5
OXIE
MALMÖ KOMMUN

RELATIONSRITNING
ÖVERENSSTÄMMELSER I FÖRHÅLLANDE TILL BYGGNADENS
VERKLIGA MÅTT, PLANLÖSNING ETC KAN FÖREKOMMA

BOTTENVÅNING
SKALA: 1:100 (A3)
DAT. 2026 - 09 -25

Ritning:
Arkitekt Anders Wallström
a_wallstrom@hotmail.com, tel +46707874361