


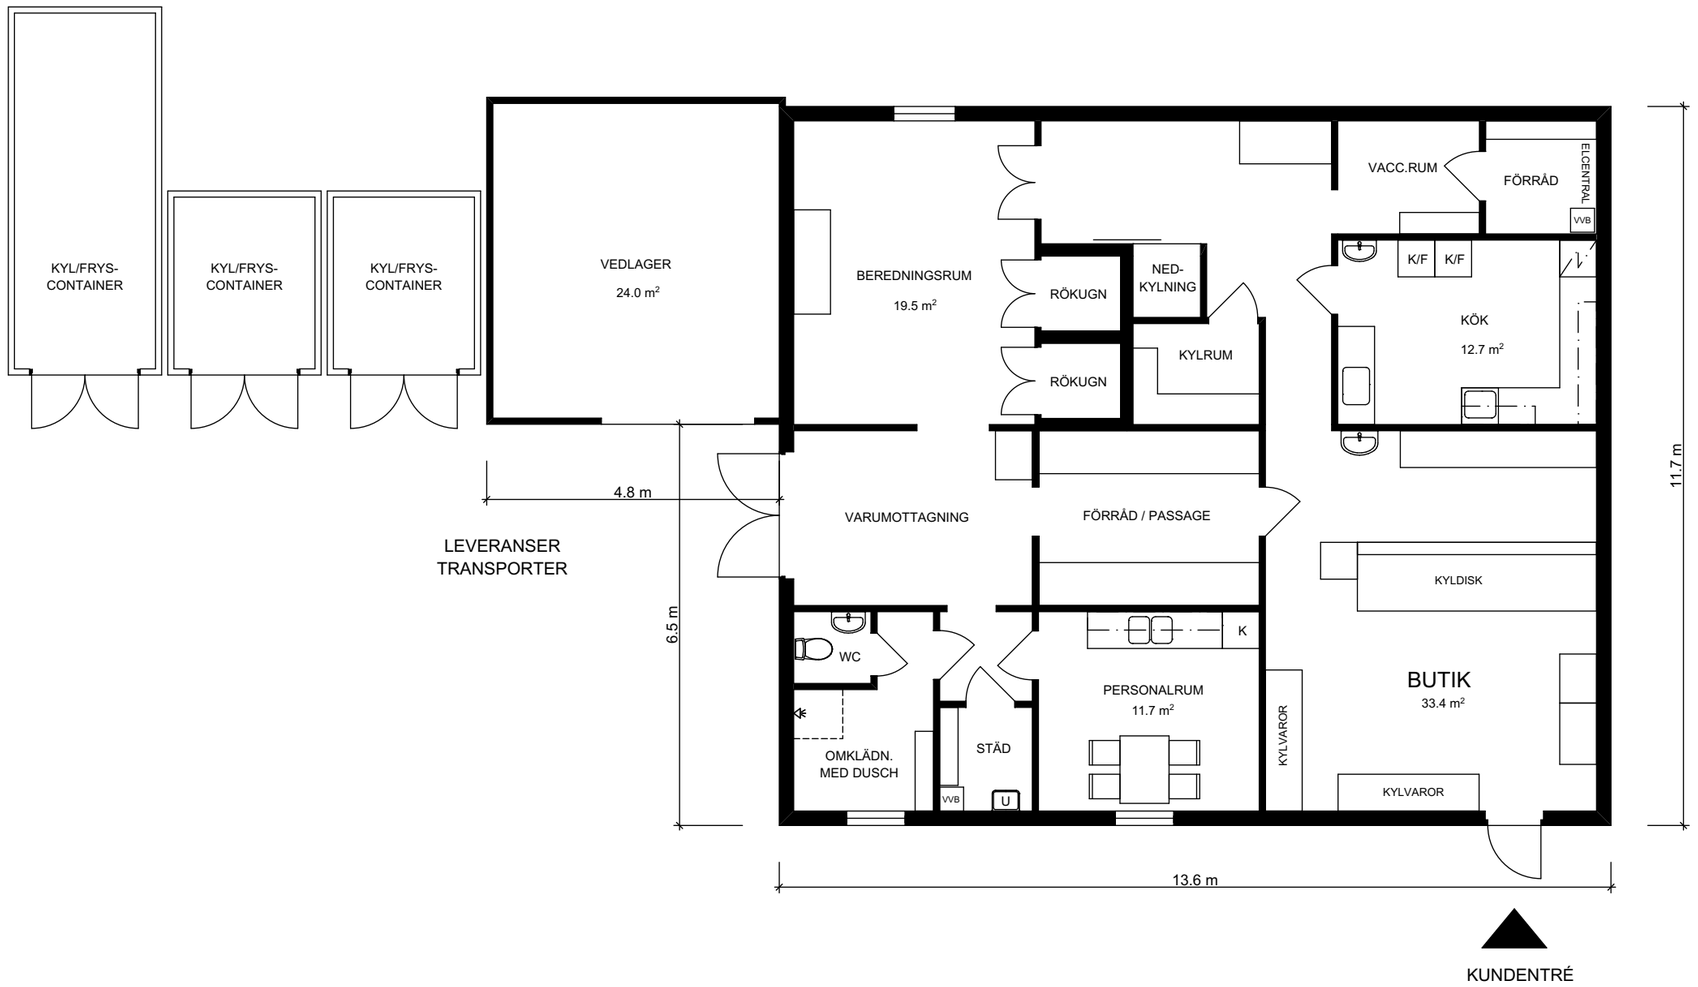

YTOR

BRA - Bruksarea:

Huvudbyggnad	149 m²
Vedlagerbyggnad	24 m²

Hilding Ottosson

COPYRIGHT

UPPHOVSRÄTTEN TILL DENNA RITNING TILLKOMMER BOUTREDNINGS- OCH MÄKLARFIRMAN HILDING OTTOSSON AB ENLIGT UPPHOVSRÄTTSLAGEN (1960:729). DETTA INNEBÄR ATT INGEN ANNAN

ÖVER DENNA RITNING UTAN DENNES TILLSTÅND.

TULLSTORPS FISKRÖKERI

TULLSTORP 11:35

TULLSTORPSVÄGEN 176-0
KLAGSTORP
TRELLEBORGS KOMMUN

RELATIONSRITNING

OÖVERENSSTÄMMELSER I FÖRHÅLLANDE TILL BYGGNADENS VERKLIGA MÅTT, PLANLÖSNING ETC KAN FÖREKOMMA

ENTRÉPLAN

SKALA: 1:100 (A3)

DAT. 2026 - 10 - 14

Ritning:
Arkitekt Anders Wallström
a_wallstrom@hotmail.com, tel +46707874361